
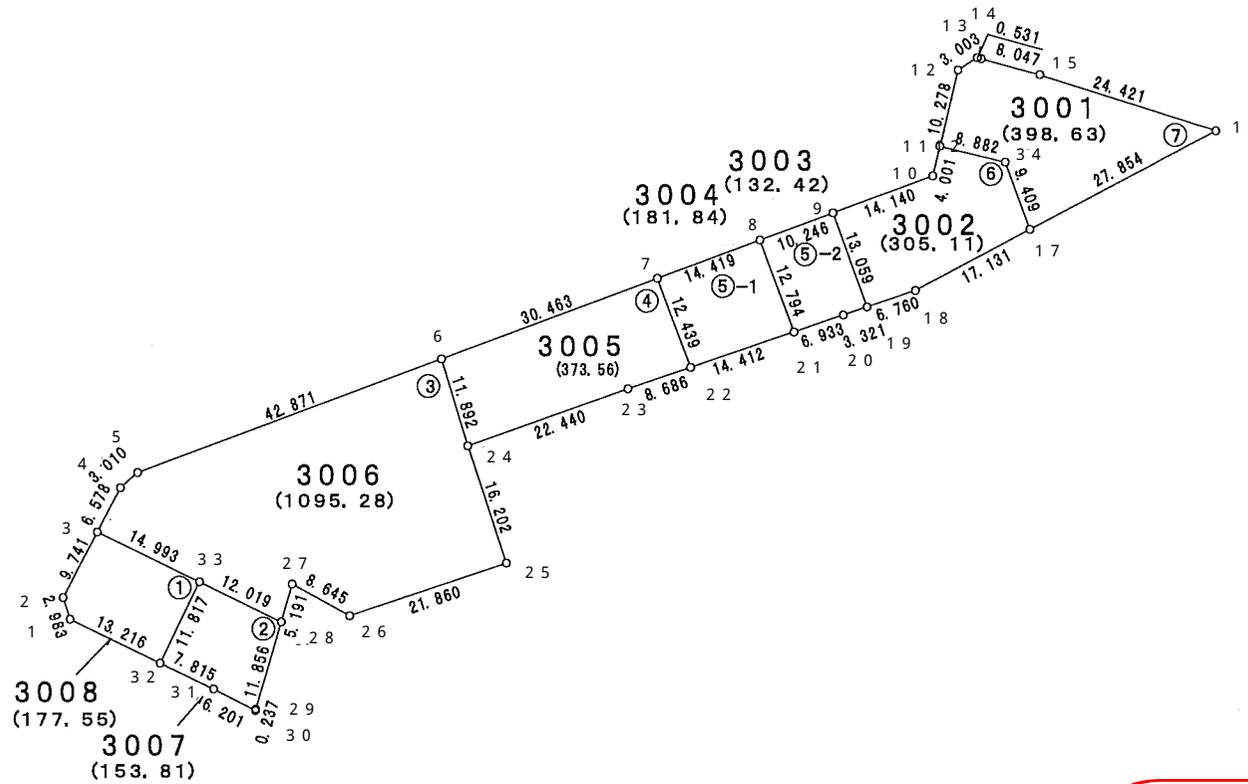


上尾市上平塚土地区画整理事業出来形確認測量 画地原子図

大字平塚3001~3008

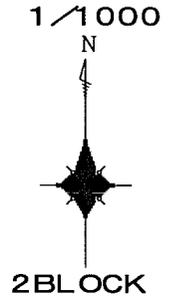

参考資料

※記載内容は換地処分当時のものです。 上尾市

平成十六年二月

東武計画株式会社

上尾市上平塚土地区画整理組合

面積（座標法）計算書

参考資料

※記載内容は換地処分当時のものです。 上尾市

地番 3001		面積	398.633314	街区番号（2-7）	
測点名	X座標	Y座標	距離	方向角	夾角
11	-396.174	-20942.247	10.278	13-32-58	270-9-6
12	-386.182	-20939.839	3.003	57-6-32	223-33-34
13	-384.551	-20937.317	0.531	103-10-21	226-3-49
14	-384.672	-20936.800	8.047	105-8-5	181-57-44
15	-386.773	-20929.032	24.421	107-24-2	182-15-57
16	-394.076	-20905.729	27.854	242-12-4	314-48-2
17	-407.066	-20930.368	9.409	339-51-52	277-39-48
34	-398.232	-20933.607	8.882	283-23-52	123-32-0

地番 3006		面積	1095.2865415	街区番号（2-3）	
測点名	X座標	Y座標	距離	方向角	夾角
3	-446.762	-21053.690	6.578	27-44-29	271-52-0
4	-440.940	-21050.628	3.010	48-45-31	201-1-2
5	-438.956	-21048.365	42.871	69-42-49	200-57-18
6	-424.092	-21008.153	11.892	162-52-43	273-9-54
24	-435.457	-21004.652	16.202	161-46-19	178-53-36
25	-450.846	-20999.584	21.860	251-39-40	269-53-21
26	-457.724	-21020.334	8.645	298-40-55	227-1-15
27	-453.575	-21027.918	5.191	196-26-55	77-46-0
28	-458.554	-21029.388	12.019	295-53-44	279-26-49
33	-453.305	-21040.200	14.993	295-52-29	179-58-45

地番 3002		面積	305.119451	街区番号（2-6）	
測点名	X座標	Y座標	距離	方向角	夾角
9	-404.965	-20956.449	14.140	69-42-57	269-58-32
10	-400.063	-20943.186	4.001	13-34-27	123-51-30
11	-396.174	-20942.247	8.882	103-23-52	269-49-25
34	-398.232	-20933.607	9.409	159-51-52	236-28-0
17	-407.066	-20930.368	17.131	242-12-8	262-20-16
18	-415.055	-20945.522	6.760	251-21-22	189-9-14
19	-417.216	-20951.927	13.059	339-44-25	268-23-3

地番 3007		面積	153.818601	街区番号（2-2）	
測点名	X座標	Y座標	距離	方向角	夾角
30	-470.151	-21032.813	6.201	297-13-34	280-46-55
31	-467.314	-21038.327	7.815	295-39-36	178-26-2
32	-463.930	-21045.371	11.817	25-57-5	270-17-29
33	-453.305	-21040.200	12.019	115-53-44	269-56-39
28	-458.554	-21029.388	11.856	196-27-14	260-33-30
29	-469.924	-21032.746	0.237	196-26-39	179-59-25

地番 3003		面積	132.4257735	街区番号（2-5-2）	
測点名	X座標	Y座標	距離	方向角	夾角
8	-408.519	-20966.059	10.246	69-42-16	269-56-38
9	-404.965	-20956.449	13.059	159-44-25	270-2-9
19	-417.216	-20951.927	3.321	251-21-8	271-36-43
20	-418.278	-20955.074	6.933	251-6-18	179-45-10
21	-420.523	-20961.633	12.794	339-45-38	268-39-20

地番 3008		面積	177.557432	街区番号（2-1）	
測点名	X座標	Y座標	距離	方向角	夾角
1	-458.213	-21057.287	2.983	341-39-0	226-1-10
2	-455.382	-21058.226	9.741	27-45-15	226-6-15
3	-466.762	-21053.690	14.993	115-52-29	268-7-14
33	-453.305	-21040.200	11.817	205-57-5	270-4-36
32	-463.930	-21045.371	13.216	295-37-50	269-40-45

地番 3004		面積	181.8453895	街区番号（2-5-1）	
測点名	X座標	Y座標	距離	方向角	夾角
7	-413.523	-20979.582	14.419	69-41-37	269-59-10
8	-408.519	-20966.059	12.794	159-45-38	270-4-1
21	-420.523	-20961.633	14.412	251-6-18	271-20-40
22	-425.190	-20975.268	12.439	339-42-27	268-36-9

地番 3005		面積	373.569410	街区番号（2-4）	
測点名	X座標	Y座標	距離	方向角	夾角
6	-424.092	-21008.153	30.463	69-41-58	266-49-15
7	-413.523	-20979.582	12.439	159-42-27	270-0-29
22	-425.190	-20975.268	8.686	251-5-52	271-23-25
23	-428.004	-20983.486	22.440	250-36-6	179-30-14
24	-435.457	-21004.652	11.892	342-52-43	272-16-37