



上尾市中平塚土地区画整理事業出来形確認測量

画地原子図

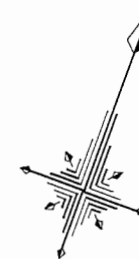

S=1:400

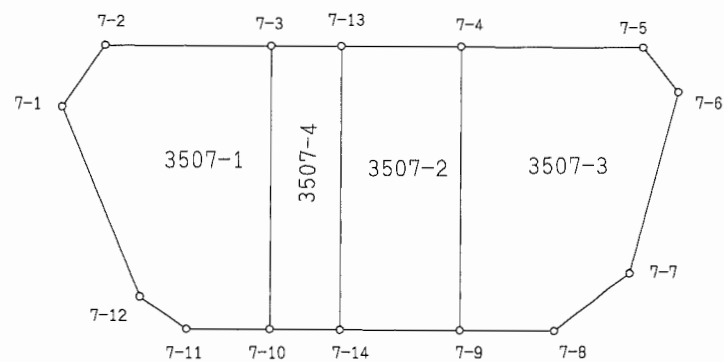

参考資料

※記載内容は換地処分当時のものです。 上尾市

画地面積計算書

現場名： 上尾市中平塚区画整理地内

画地番号： 3507-1 (7-1)

参考資料

※記載内容は換地処分当時のものです。 上尾市

点名	Xn	Yn	距離	方向角	測角	Xn+1-Xn-1	Yn+1-Yn-1	Yn*(Xn+1-Xn-1)	Xn*(Yn+1-Yn-1)
7-1	-1606.901	-20341.304	10.855	137°46'13"	123°04'10"	-11.886	6.286	241776.739344	-10100.979686
7-12	-1614.938	-20334.008	2.997	104°31'52"	146°45'39"	-8.789	10.196	178715.596312	-16465.907848
7-11	-1615.690	-20331.108	4.402	70°11'55"	145°40'03"	0.739	7.042	-15024.688812	-11377.688980
7-10	-1614.199	-20326.966	14.987	340°15'36"	90°03'41"	15.597	-0.920	-317039.688702	1485.063080
7-3	-1600.093	-20332.028	8.780	250°18'08"	90°02'32"	11.147	-13.328	-226641.116116	21326.039504
7-2	-1603.052	-20340.294	3.979	194°42'03"	124°23'55"	-6.808	-9.276	138476.721552	14869.910352

倍面積	263.563578
面積	131.7817890
地積	131.78㎡

画地番号： 3507-2 (7-2)

点名	Xn	Yn	距離	方向角	測角	Xn+1-Xn-1	Yn+1-Yn-1	Yn*(Xn+1-Xn-1)	Xn*(Yn+1-Yn-1)
7-13	-1598.837	-20328.535	14.991	160°15'36"	90°02'06"	-16.253	-0.899	330399.679355	1437.354463
7-14	-1612.947	-20323.472	6.337	70°17'24"	90°01'48"	-11.973	11.028	243332.930256	-17787.579516
7-9	-1610.810	-20317.507	14.998	340°15'29"	89°58'05"	16.253	0.899	-330220.441271	-1448.118190
7-4	-1596.694	-20322.573	6.336	250°13'30"	89°58'01"	11.973	-11.028	-243322.166529	17608.341432

倍面積	190.001811
面積	95.0009055
地積	95.00㎡

画地番号： 3507-3 (7-3)

点名	Xn	Yn	距離	方向角	測角	Xn+1-Xn-1	Yn+1-Yn-1	Yn*(Xn+1-Xn-1)	Xn*(Yn+1-Yn-1)
7-4	-1596.694	-20322.573	14.998	160°15'29"	90°02'04"	-17.367	-3.975	352942.125291	6346.858650
7-9	-1610.810	-20317.507	4.992	70°14'39"	89°59'10"	-12.429	9.764	252526.294503	-15727.948840
7-8	-1609.123	-20312.809	5.022	32°18'19"	142°03'40"	5.932	7.382	-120495.582988	-11878.545986
7-7	-1604.878	-20310.125	9.891	355°06'28"	142°48'09"	14.100	1.840	-286372.762500	-2952.975520
7-6	-1595.023	-20310.969	3.011	301°39'31"	126°33'03"	11.435	-3.407	-232255.930515	5434.243361
7-5	-1593.443	-20313.532	9.608	250°13'25"	128°33'54"	-1.671	-11.604	33943.911972	18490.312572

倍面積	288.055763
面積	144.0278815
地積	144.02㎡

画地面積計算書

現場名： 上尾市中平塚区画整理地内
画地番号： 3507-4(7-4)

参考資料

※記載内容は換地処分当時のものです。 上尾市

点名	Xn	Yn	距離	方向角	測角	Xn+1-Xn-1	Yn+1-Yn-1	Yn*(Xn+1-Xn-1)	Xn*(Yn+1-Yn-1)
7-3	-1600.093	-20332.028	14.987	160°15'36"	90°02'06"	-15.362	1.569	312340.614136	-2510.545917
7-10	-1614.199	-20326.966	3.711	70°17'24"	90°01'48"	-12.854	8.556	261282.820964	-13811.086644
7-14	-1612.947	-20323.472	14.991	340°15'36"	89°58'12"	15.362	-1.569	-312209.176864	2530.713843
7-13	-1598.837	-20328.535	3.711	250°13'30"	89°57'54"	12.854	-8.556	-261302.988890	13679.649372

倍面積	111.269346
面積	55.6346730
地積	55.63㎡