


上尾市上平塚土地区画整理事業出来形確認測量 画地原子図

大字平塚 3 1 0 8 ~ 3 1 0 9

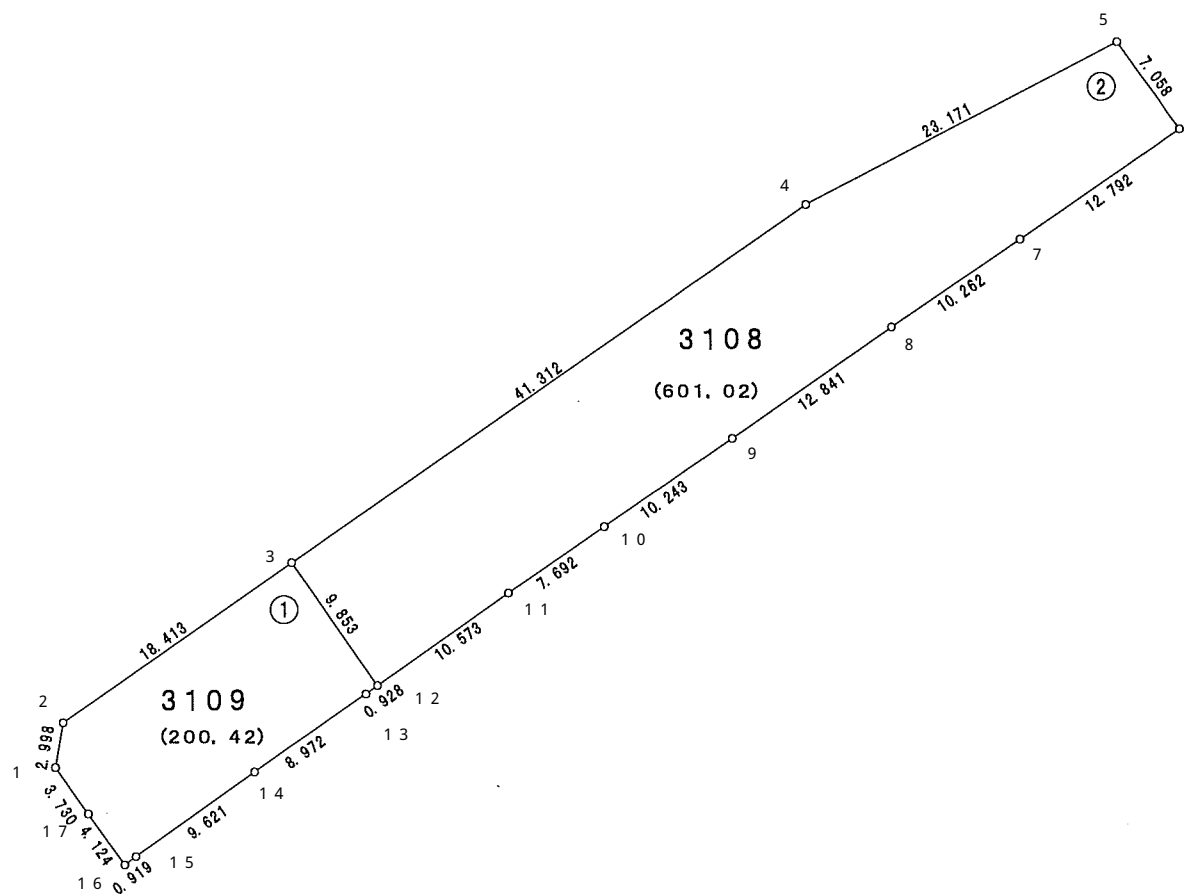

参考資料

※記載内容は換地処分当時のものです。 上尾市

面積（座標法）計算書

参考資料

※記載内容は換地処分当時のものです。 上尾市

地番	3108	面積	601.028885	街区番号（18-2）	
測点名	X座標	Y座標	距離	方向角	夾角
3	-698.920	-21045.164	41.312	55-10-37	269-57-44
4	-675.329	-21011.250	23.171	62-23-59	187-13-22
5	-664.594	-20990.716	7.058	144-23-53	261-59-54
6	-670.333	-20986.607	12.792	235-21-21	270-57-28
7	-677.605	-20997.131	10.262	235-45-31	180-24-10
8	-683.379	-21005.614	12.841	235- 1-40	179-16- 9
9	-690.739	-21016.136	10.243	235-23-46	180-22- 6
10	-696.556	-21024.567	7.692	235-22-27	179-58-41
11	-700.927	-21030.897	10.573	234-51-44	179-29-17
12	-707.012	-21039.543	9.853	325-12-53	270-21- 9

地番	3109	面積	200.4275575	街区番号（18-1）	
測点名	X座標	Y座標	距離	方向角	夾角
16	-718.799	-21056.241	4.124	324-29-41	270-30-14
17	-715.442	-21058.636	3.730	324-44-46	180-15- 5
1	-712.396	-21060.789	2.998	9-52-15	225- 7-29
2	-709.442	-21060.275	18.413	55- 9- 0	225-16-45
3	-698.920	-21045.164	9.853	145-12-53	270- 3-53
12	-707.012	-21039.543	0.928	234-52-17	269-39-24
13	-707.546	-21040.302	8.972	235- 7- 4	180-14-47
14	-712.677	-21047.662	9.621	234-32- 9	179-25- 5
15	-718.259	-21055.498	0.919	233-59-27	179-27-18