


上尾市上平塚土地区画整理事業出来形確認測量 画地原子図

大字平塚 3 0 0 9

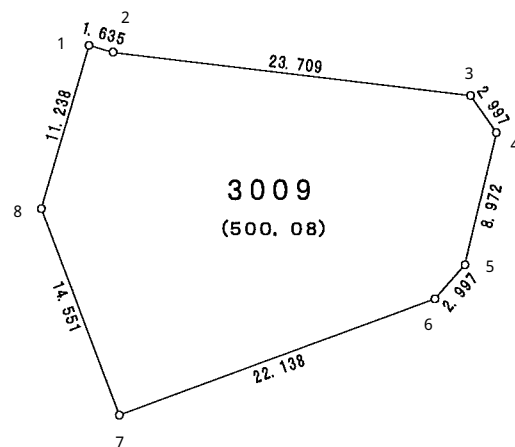

参考資料

※記載内容は換地処分当時のものです。 上尾市

面積（座標法）計算書

参考資料

※記載内容は換地処分当時のものです。上尾市

地番	3009	面積	500.0884505	街区番号（3-公園）	
測点名	X座標	Y座標	距離	方向角	夾角
1	-379.416	-20972.591	1.635	106-18-23	269-54-23
2	-379.875	-20971.022	23.709	96-50-27	170-32-4
3	-382.699	-20947.482	2.997	144-42-49	227-52-22
4	-385.145	-20945.751	8.972	193-36-32	228-53-43
5	-393.865	-20947.862	2.997	221-16-1	207-39-29
6	-396.118	-20949.839	22.138	249-41-35	208-25-34
7	-403.801	-20970.601	14.551	339-13-2	269-31-27
8	-390.197	-20975.764	11.238	16-24-0	217-10-58