


上尾市中平塚土地区画整理事業出来形確認測量 画地原子図

平成十六年六月

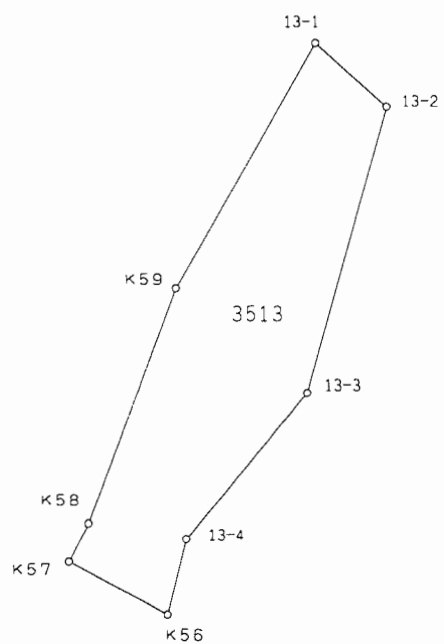

S=1:300

参考資料

※記載内容は換地処分当時のものです。 上尾市

画地面積計算書

現場名： 上尾市中平塚区画整理地内

画地番号： 3513-1(13-1)

参考資料

※記載内容は換地処分当時のものです。 上尾市

点名	Xn	Yn	距離	方向角	測角	Xn+1-Xn-1	Yn+1-Yn-1	Yn*(Xn+1-Xn-1)	Xn*(Yn+1-Yn-1)
13-1	-1725.756	-20422.306	11.229	208°05'34"	77°54'38"	-7.461	-8.184	152370.825066	14123.587104
K59	-1735.662	-20427.594	9.941	198°26'44"	170°21'10"	-19.336	-8.433	394987.957584	14636.837646
K58	-1745.092	-20430.739	1.674	205°18'47"	186°52'03"	-10.943	-3.861	223573.576877	6737.800212
K57	-1746.605	-20431.455	4.418	116°49'12"	91°30'25"	-3.506	3.227	71632.681230	-5636.294335
K56	-1748.598	-20427.512	3.081	12°13'08"	75°23'56"	1.018	4.595	-20795.207216	-8034.807810
13-4	-1745.587	-20426.860	7.530	38°09'54"	205°56'46"	8.931	5.305	-182432.286660	-9260.339035
13-3	-1739.667	-20422.207	11.801	13°42'32"	155°32'38"	17.386	7.450	-355060.490902	-12960.519150
13-2	-1728.201	-20419.410	3.790	310°10'56"	116°28'24"	13.911	-0.099	-284054.412510	171.091899

倍面積	222.643469
面積	111.3217345
地積	111.32㎡