
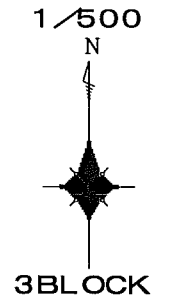


# 上尾市上平塚土地区画整理事業出来形確認測量 画地原子図

大字平塚 3010 ~ 3013

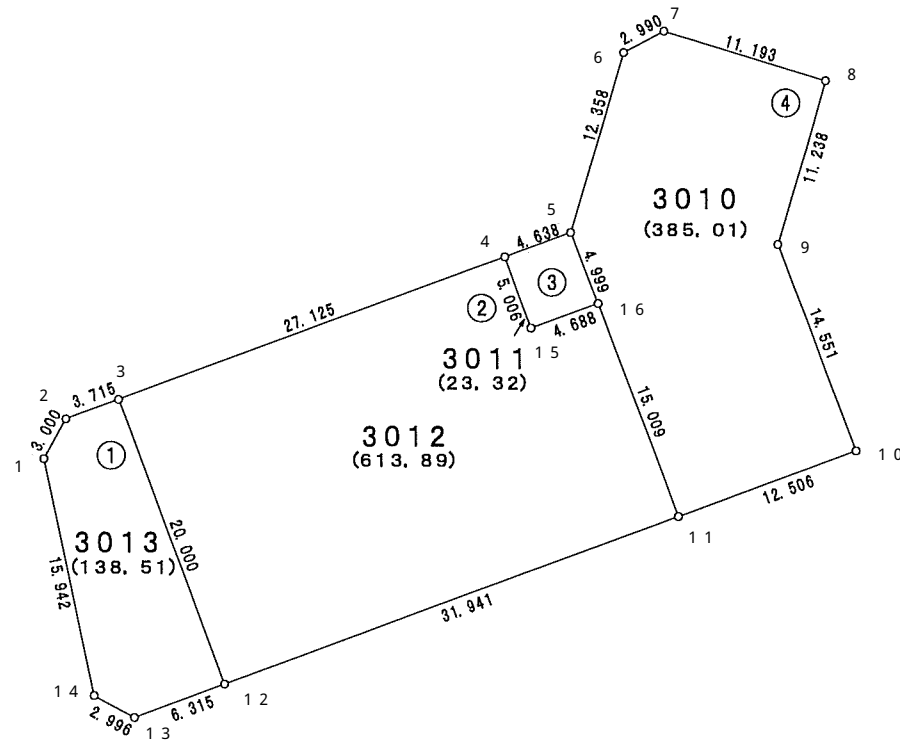

## 参考資料

※記載内容は換地処分当時のものです。 上尾市

# 面積（座標法）計算書

## 参考資料

※記載内容は換地処分当時のものです。 上尾市

| 地番  | 3010     | 面積         | 385.0105305 | 街区番号（3-4） |           |
|-----|----------|------------|-------------|-----------|-----------|
| 測点名 | X座標      | Y座標        | 距離          | 方向角       | 夾角        |
| 6   | -377.578 | -20985.938 | 2.990       | 61-50-27  | 225-25-57 |
| 7   | -376.167 | -20983.302 | 11.193      | 106-52-27 | 225- 2- 0 |
| 8   | -379.416 | -20972.591 | 11.238      | 196-24- 0 | 269-31-33 |
| 9   | -390.197 | -20975.764 | 14.551      | 159-13- 2 | 142-49- 2 |
| 10  | -403.801 | -20970.601 | 12.506      | 249-42-11 | 270-29- 9 |
| 11  | -408.139 | -20982.330 | 15.009      | 339-15-23 | 269-33-12 |
| 16  | -394.103 | -20987.646 | 4.999       | 339- 6-12 | 179-50-49 |
| 5   | -389.433 | -20989.429 | 12.358      | 16-24-30  | 217-18-18 |

| 地番  | 3011     | 面積         | 23.324886 | 街区番号（3-3） |           |
|-----|----------|------------|-----------|-----------|-----------|
| 測点名 | X座標      | Y座標        | 距離        | 方向角       | 夾角        |
| 4   | -391.045 | -20993.778 | 4.638     | 69-39-44  | 269-59-26 |
| 5   | -389.433 | -20989.429 | 4.999     | 159- 6-12 | 269-26-28 |
| 16  | -394.103 | -20987.646 | 4.688     | 249-34-27 | 270-28-15 |
| 15  | -395.739 | -20992.039 | 5.006     | 339-40-18 | 270- 5-51 |

| 地番  | 3012     | 面積         | 613.8935115 | 街区番号（3-2） |           |
|-----|----------|------------|-------------|-----------|-----------|
| 測点名 | X座標      | Y座標        | 距離          | 方向角       | 夾角        |
| 3   | -400.459 | -21019.217 | 27.125      | 69-41-33  | 269-57-57 |
| 4   | -391.045 | -20993.778 | 5.006       | 159-40-18 | 269-58-45 |
| 15  | -395.739 | -20992.039 | 4.688       | 69-34-27  | 89-54- 9  |
| 16  | -394.103 | -20987.646 | 15.009      | 159-15-23 | 269-40-56 |
| 11  | -408.139 | -20982.330 | 31.941      | 249-42- 3 | 270-26-40 |
| 12  | -419.220 | -21012.287 | 20.000      | 339-43-36 | 270- 1-33 |

| 地番  | 3013     | 面積         | 138.519951 | 街区番号（3-1） |           |
|-----|----------|------------|------------|-----------|-----------|
| 測点名 | X座標      | Y座標        | 距離         | 方向角       | 夾角        |
| 1   | -404.382 | -21024.142 | 3.000      | 28-43-35  | 220-41- 3 |
| 2   | -401.751 | -21022.700 | 3.715      | 69-38-53  | 220-55-18 |
| 3   | -400.459 | -21019.217 | 20.000     | 159-43-36 | 270- 4-43 |
| 12  | -419.220 | -21012.287 | 6.315      | 249-40-16 | 269-56-40 |
| 13  | -421.414 | -21018.209 | 2.996      | 298-38- 6 | 228-57-50 |
| 14  | -419.978 | -21020.839 | 15.942     | 348- 2-32 | 229-24-26 |