
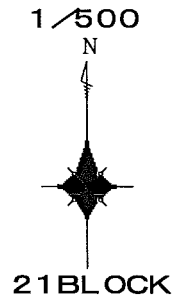


上尾市上平塚土地区画整理事業出来形確認測量 画地原子図

大字平塚 3 1 1 7 ~ 3 1 2 0

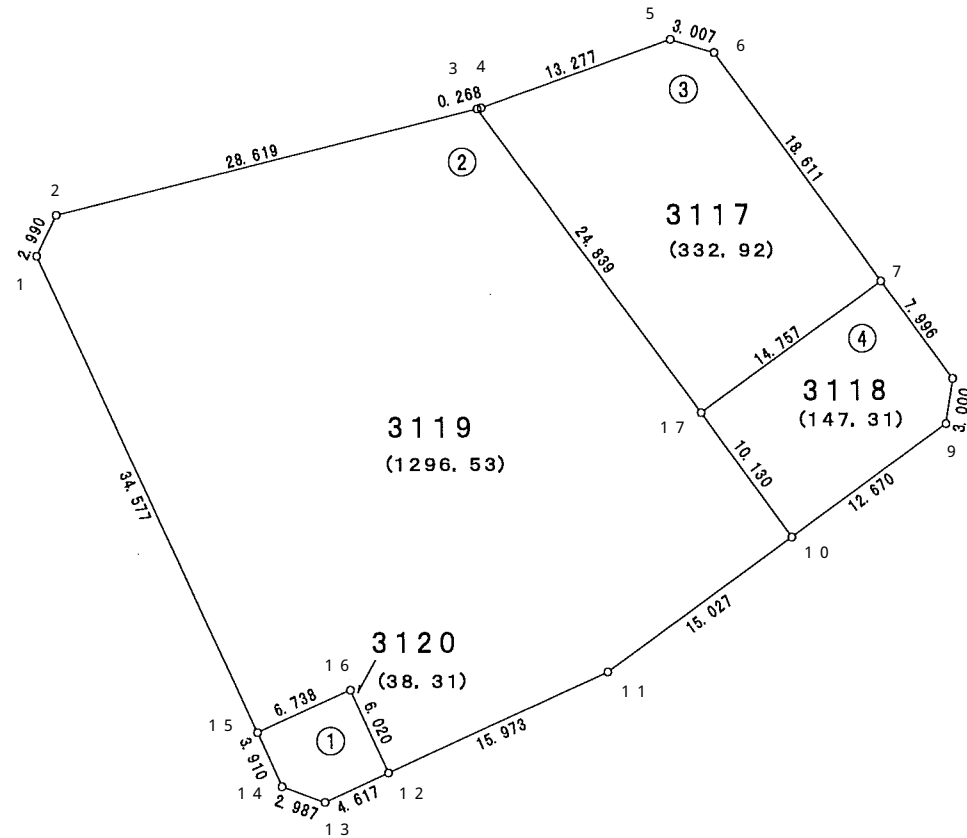

参考資料

※記載内容は換地処分当時のものです。 上尾市

面積（座標法）計算書

参考資料

※記載内容は換地処分当時のものです。 上尾市

地番	3117	面積	332.9212335	街区番号（21-3）
測点名	X座標	Y座標	距離	方向角
3	-653.538	-21172.318	0.268	75-57-50
4	-653.473	-21172.058	13.277	70-10-13
5	-648.969	-21159.568	3.007	106-54-59
6	-649.844	-21156.691	18.611	143-50-11
7	-664.869	-21145.709	14.757	233-52-43
17	-673.568	-21157.629	24.839	323-44-44
				292-13-6
				174-12-23
				216-44-46
				216-55-12
				270-2-32
				269-52-1

地番	3118	面積	147.3142395	街区番号（21-4）
測点名	X座標	Y座標	距離	方向角
8	-671.319	-21140.984	3.000	188-51-34
9	-674.283	-21141.446	12.670	233-49-19
10	-681.762	-21151.673	10.130	323-59-15
17	-673.568	-21157.629	14.757	53-52-43
7	-664.869	-21145.709	7.996	143-46-30
				225-5-4
				224-57-45
				270-9-56
				269-53-28
				269-53-47

地番	3119	面積	1296.534803	街区番号（21-2）
測点名	X座標	Y座標	距離	方向角
1	-663.202	-21201.368	2.990	25-36-18
2	-660.506	-21200.076	28.619	75-54-30
3	-653.538	-21172.318	24.839	143-44-44
17	-673.568	-21157.629	10.130	143-59-15
10	-681.762	-21151.673	15.027	233-48-56
11	-690.634	-21163.802	15.973	245-23-4
12	-697.287	-21178.323	6.020	335-20-47
16	-691.816	-21180.834	6.738	245-17-42
15	-694.632	-21186.955	34.577	335-21-54
				230-14-24
				230-18-12
				247-50-14
				180-14-31
				269-49-41
				191-34-8
				269-57-43
				89-56-55
				270-4-12

地番	3120	面積	38.3121035	街区番号（21-1）
測点名	X座標	Y座標	距離	方向角
12	-697.287	-21178.323	4.617	245-21-39
13	-699.212	-21182.520	2.987	290-4-0
14	-698.187	-21185.326	3.910	335-22-53
15	-694.632	-21186.955	6.738	65-17-42
16	-691.816	-21180.834	6.020	155-20-47
				270-0-52
				224-42-21
				225-18-53
				269-54-49
				270-3-5