


# 上尾市上平塚土地区画整理事業出来形確認測量 画地原子図

大字平塚 3067 ~ 3068

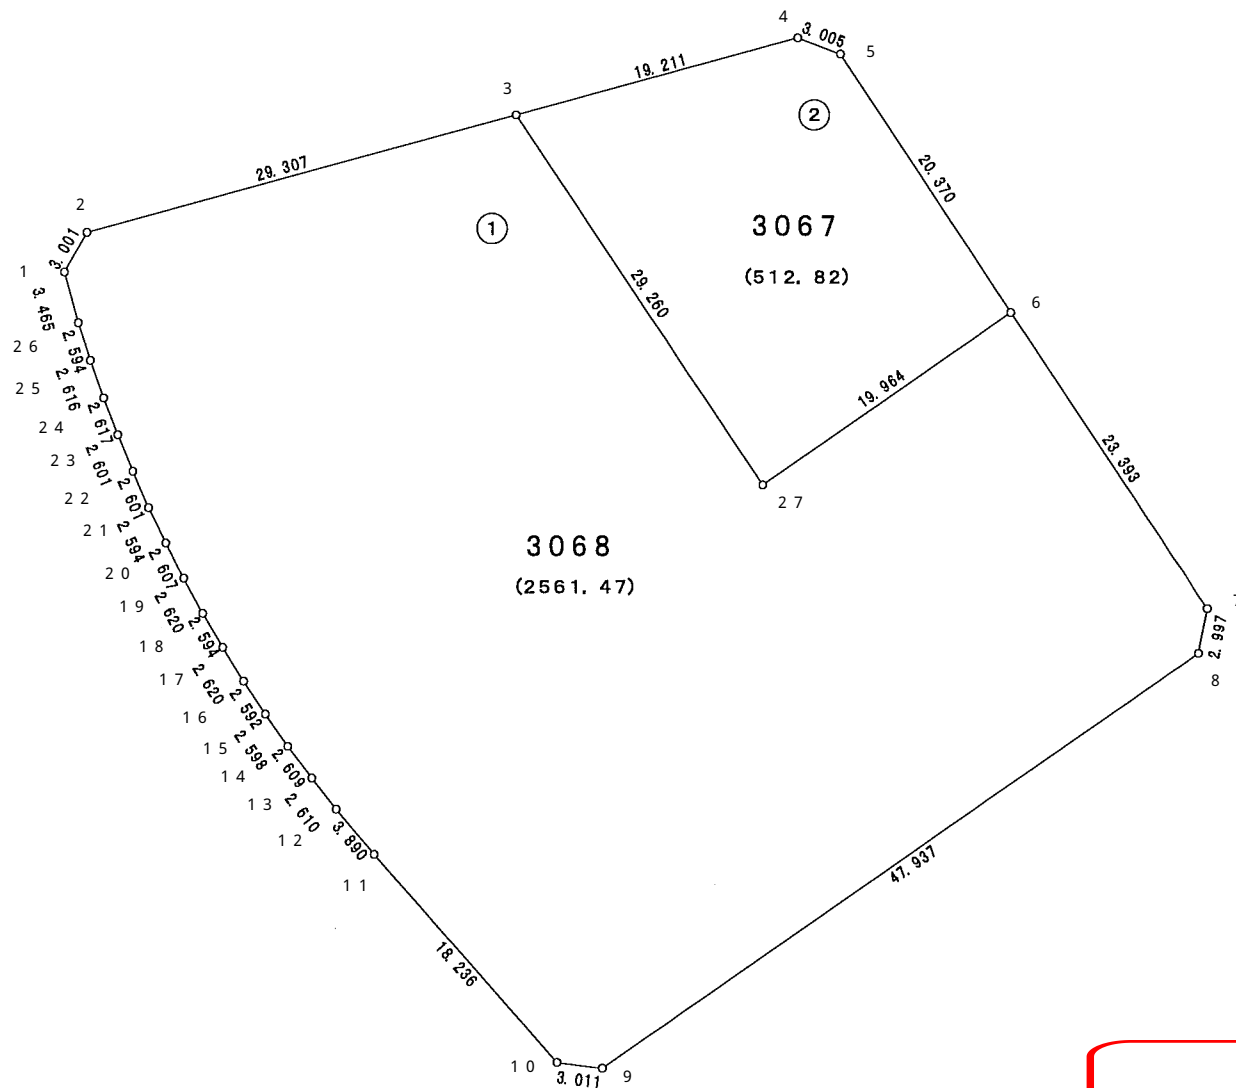

## 参考資料

※記載内容は換地処分当時のものです。 上尾市

| 地番  | 3067     | 面積         | 512.8202555 | 街区番号（ 12-2 ） |           |
|-----|----------|------------|-------------|--------------|-----------|
| 測点名 | X座標      | Y座標        | 距離          | 方向角          | 夾角        |
| 3   | -588.472 | -21115.334 | 19.211      | 74-38-31     | 288-15-22 |
| 4   | -583.384 | -21096.809 | 3.005       | 110-40-44    | 216- 2-13 |
| 5   | -584.445 | -21093.998 | 20.370      | 146-29-36    | 215-48-52 |
| 6   | -601.430 | -21082.753 | 19.964      | 235- 8-49    | 268-39-13 |
| 27  | -612.839 | -21099.136 | 29.260      | 326-23- 9    | 271-14-20 |

| 地番  | 3068     | 面積         | 2561.4746515 | 街区番号（ 12-1 ） |           |
|-----|----------|------------|--------------|--------------|-----------|
| 測点名 | X座標      | Y座標        | 距離           | 方向角          | 夾角        |
| 1   | -598.824 | -21145.090 | 3.001        | 29-48-40     | 225-13-38 |
| 2   | -596.220 | -21143.598 | 29.307       | 74-40-12     | 224-51-32 |
| 3   | -588.472 | -21115.334 | 29.260       | 146-23- 9    | 251-42-57 |
| 27  | -612.839 | -21099.136 | 19.964       | 55- 8-49     | 88-45-40  |
| 6   | -601.430 | -21082.753 | 23.393       | 146-27-17    | 271-18-28 |
| 7   | -620.927 | -21069.826 | 2.997        | 190-49-35    | 224-22-18 |
| 8   | -623.871 | -21070.389 | 47.937       | 235- 8-26    | 224-18-51 |
| 9   | -651.270 | -21109.724 | 3.011        | 277-11-36    | 222- 3-10 |
| 10  | -650.893 | -21112.711 | 18.236       | 318-41-42    | 221-30- 6 |
| 11  | -637.194 | -21124.748 | 3.890        | 319-46-33    | 181- 4-51 |
| 12  | -634.224 | -21127.260 | 2.610        | 321-56-25    | 182- 9-52 |
| 13  | -632.169 | -21128.869 | 2.609        | 323-23- 6    | 181-26-41 |
| 14  | -630.075 | -21130.425 | 2.598        | 324-55-17    | 181-32-11 |
| 15  | -627.949 | -21131.918 | 2.592        | 326-45-27    | 181-50-10 |
| 16  | -625.781 | -21133.339 | 2.620        | 328-15-49    | 181-30-22 |
| 17  | -623.553 | -21134.717 | 2.594        | 329-43- 5    | 181-27-16 |
| 18  | -621.313 | -21136.025 | 2.620        | 331-28-43    | 181-45-38 |
| 19  | -619.011 | -21137.276 | 2.607        | 332-56-37    | 181-27-54 |
| 20  | -616.689 | -21138.462 | 2.594        | 334-19-26    | 181-22-49 |
| 21  | -614.351 | -21139.586 | 2.601        | 336-41-50    | 182-22-24 |
| 22  | -611.962 | -21140.615 | 2.601        | 337-36-20    | 180-54-30 |
| 23  | -609.557 | -21141.606 | 2.617        | 339-15- 6    | 181-38-46 |
| 24  | -607.110 | -21142.533 | 2.616        | 340-48-37    | 181-33-31 |
| 25  | -604.639 | -21143.393 | 2.594        | 342-35-31    | 181-46-54 |
| 26  | -602.164 | -21144.169 | 3.465        | 344-35- 2    | 181-59-31 |

参考資料

※記載内容は換地処分当時のものです。 上尾市