


上尾市中平塚土地区画整理事業出来形確認測量

画地原子図

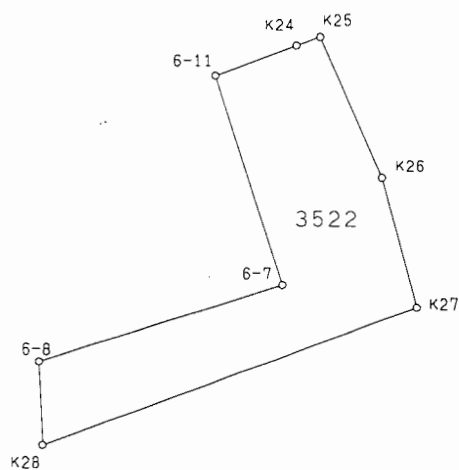

S=1:400

参考資料

※記載内容は換地処分当時のものです。 上尾市

# 画地面積計算書

現場名： 上尾市中平塚区画整理地内

画地番号： 3 5 2 2

## 参考資料

※記載内容は換地処分当時のものです。 上尾市

点名	Xn	Yn	距離	方向角	測角	$X_{n+1}-X_{n-1}$	$Y_{n+1}-Y_{n-1}$	$Y_n \cdot (X_{n+1}-X_{n-1})$	$X_n \cdot (Y_{n+1}-Y_{n-1})$
6-8	-1587.063	-20307.616	4.449	175° 20' 22"	104° 54' 31"	-8.940	-12.312	181550.087040	19539.919656
K28	-1591.498	-20307.254	21.028	67° 39' 28"	72° 19' 06"	3.559	19.811	-72273.516986	-31529.166878
K27	-1583.504	-20287.805	7.126	342° 52' 52"	95° 13' 24"	14.804	17.352	-300340.665220	-27476.961408
K26	-1576.694	-20289.902	8.163	334° 13' 17"	171° 20' 25"	14.161	-5.647	-287325.302222	8903.591018
K25	-1569.343	-20293.452	1.323	248° 30' 10"	94° 16' 53"	6.866	-4.781	-139334.841432	7503.028883
K24	-1569.828	-20294.683	4.561	247° 21' 32"	178° 51' 22"	-2.241	-5.440	45480.384603	8539.864320
6-11	-1571.584	-20298.892	11.664	160° 12' 15"	92° 50' 43"	-12.730	-0.259	258404.895160	407.040256
6-7	-1582.558	-20294.942	13.451	250° 25' 51"	270° 13' 36"	-15.479	-8.724	314145.407218	13806.235992

倍面積	306.448161
面積	153.2240805
地積	153.22 m <sup>2</sup>