


画地原子一覧表

S=1:600

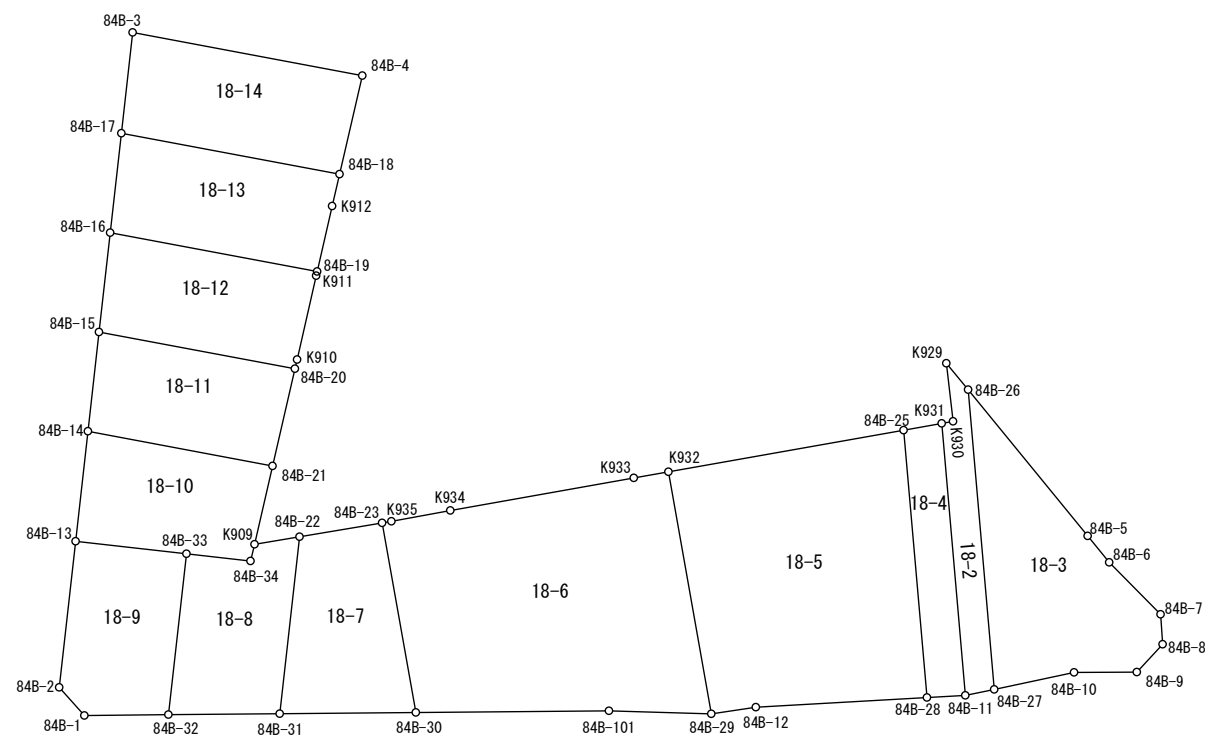

参考資料

※記載内容は換地処分当時のものです。 上尾市

座 標 面 積 計 算 簿

参考資料

※記載内容は換地処分当時のものです。 上尾市

壺丁目東
地 番 : 18-2

点 名	[1] X(i)	[2] X(i+1)-X(i-1)	[3] Y(i)	[4] Y(i+1)-Y(i-1)	[2]*[3]	[1]*[4]	方向角	夾 角	距 離
84B-27	-4611.233	-14.718	-23556.177	-19.281	346699.813086	88909.183473	310-32-44	263-24-01	2.340
84B-11	-4609.712	16.250	-23557.955	14.102	-382816.768750	-65006.158624	47-09-13	276-36-29	21.659
K931	-4594.983	14.119	-23542.075	16.564	-332390.556925	-76111.298412	131-43-37	264-34-24	0.916
K930	-4595.593	2.637	-23541.391	3.995	-62078.648067	-18359.394035	45-33-33	93-49-56	4.637
K929	-4592.346	0.599	-23538.080	2.717	-14099.309920	-12477.404082	192-38-36	327-05-03	2.714
84B-26	-4594.994	-18.887	-23538.674	-18.097	444574.935838	83155.606418	227-08-43	214-30-07	23.876
合 計				倍面積 面 積	-110.534738 55.26	110.534738			

座 標 面 積 計 算 簿

参考資料

※記載内容は換地処分当時のものです。 上尾市

売丁目東
地 番 : 18-3

点 名	[1] X(i)	[2] X(i+1)-X(i-1)	[3] Y(i)	[4] Y(i+1)-Y(i-1)	[2]*[3]	[1]*[4]	方向角	夾 角	距 離
84B-26	-4594.994	1.625	-23538.674	14.168	-38250.345250	-65101.874992	192-51-18	325-42-35	14.990
84B-5	-4609.608	-17.253	-23542.009	-3.943	406170.281277	18175.684344	192-58-26	180-07-08	2.708
84B-6	-4612.247	-8.386	-23542.617	-1.361	197428.386162	6277.268167	187-27-53	174-29-27	5.796
84B-7	-4617.994	-7.330	-23543.370	-2.532	172572.902100	11692.760808	228-20-11	220-52-18	2.381
84B-8	-4619.577	-1.323	-23545.149	-4.772	31150.232127	22044.621444	274-57-53	226-37-42	3.004
84B-9	-4619.317	4.175	-23548.142	-6.073	-98313.492850	28053.112141	321-48-26	226-50-33	4.981
84B-10	-4615.402	8.084	-23551.222	-8.035	-190388.078648	37084.755070	310-04-35	168-16-09	6.476
84B-27	-4611.233	20.408	-23556.177	12.548	-480734.460216	-57861.751684	47-08-43	277-04-08	23.876
合 計				倍面積 面 積	-364.575298 182.28	364.575298			

座 標 面 積 計 算 簿

参考資料

※記載内容は換地処分当時のものです。 上尾市

壱丁目東
地 番 : 18-4

点 名	[1] X(i)	[2] X(i+1)-X(i-1)	[3] Y(i)	[4] Y(i+1)-Y(i-1)	[2]*[3]	[1]*[4]	方向角	夾 角	距 離
84B-11	-4609.712	-12.429	-23557.955	-17.884	292801.822695	82440.089408	318-56-03	271-46-50	3.051
84B-28	-4607.412	16.786	-23559.959	13.603	-395477.471774	-62674.625436	47-08-00	268-11-57	21.294
84B-25	-4592.926	12.429	-23544.352	17.884	-292632.751008	-82139.888584	132-05-39	264-57-39	3.069
K931	-4594.983	-16.786	-23542.075	-13.603	395177.270950	62505.553749	227-09-13	275-03-34	21.659
合 計				倍面積 面 積	-131.129137 65.56	131.129137			

座 標 面 積 計 算 簿

参考資料

※記載内容は換地処分当時のものです。 上尾市

売丁目東
地 番 : 18-5

点 名	[1] X(i)	[2] X(i+1)-X(i-1)	[3] Y(i)	[4] Y(i+1)-Y(i-1)	[2]*[3]	[1]*[4]	方向角	夾 角	距 離
84B-28	-4607.412	-4.244	-23559.959	-24.549	99988.465996	113107.357188	318-52-36	271-44-36	13.596
84B-12	-4597.170	12.710	-23568.901	-11.525	-299560.731710	52982.384250	313-41-45	174-49-09	3.573
84B-29	-4594.702	16.948	-23571.484	10.485	-399489.510832	-48175.450470	42-03-57	268-22-12	19.505
K932	-4580.222	1.776	-23558.416	27.132	-41839.746816	-124270.583304	132-05-29	270-01-32	18.952
84B-25	-4592.926	-27.190	-23544.352	-1.543	640170.930880	7086.884818	227-08-00	275-02-31	21.294
合 計				倍面積 面 積	-730.592482 365.29	730.592482			

座 標 面 積 計 算 簿

参考資料

※記載内容は換地処分当時のものです。 上尾市

壺丁目東

地 番 : 18-6

点 名	[1] X(i)	[2] X(i+1)-X(i-1)	[3] Y(i)	[4] Y(i+1)-Y(i-1)	[2]*[3]	[1]*[4]	方向角	夾 角	距 離
84B-29	-4594.702	-7.925	-23571.484	-17.866	186804.010700	82088.945932	323-47-50	281-43-53	8.123
84B-101	-4588.147	18.570	-23576.282	-14.307	-437811.556740	65642.619129	321-38-27	177-50-37	15.323
84B-30	-4576.132	23.362	-23585.791	0.720	-551011.249342	-3294.815040	42-02-02	260-23-35	15.277
84B-23	-4564.785	10.843	-23575.562	10.777	-255629.818766	-49194.687945	132-36-18	270-34-16	0.745
K935	-4565.289	-3.668	-23575.014	4.099	86473.151352	-18713.119611	131-42-06	179-05-48	4.756
K934	-4568.453	-13.064	-23571.463	14.529	307937.592632	-66375.053637	132-02-39	180-20-33	14.783
K933	-4578.353	-11.769	-23560.485	13.047	277283.347965	-59733.771591	132-05-33	180-02-54	2.788
K932	-4580.222	-16.349	-23558.416	-10.999	385156.543184	50377.861778	222-03-57	269-58-24	19.505
合 計				倍面積 面 積	-797.979015 398.98	797.979015			

座 標 面 積 計 算 簿

参考資料

※記載内容は換地処分当時のものです。 上尾市

壱丁目東
地 番 : 18-7

点 名	[1] X(i)	[2] X(i+1)-X(i-1)	[3] Y(i)	[4] Y(i+1)-Y(i-1)	[2]*[3]	[1]*[4]	方向角	夾 角	距 離
84B-30	-4576.132	-2.880	-23585.791	-16.938	67927.078080	77510.523816	321-36-28	279-34-26	10.803
84B-31	-4567.665	15.848	-23592.500	5.337	-373893.940000	-24377.628105	58-30-10	276-53-42	14.127
84B-22	-4560.284	2.880	-23580.454	16.938	-67911.707520	-77242.090392	132-36-59	254-06-49	6.648
84B-23	-4564.785	-15.848	-23575.562	-5.337	373625.506576	24362.257545	222-02-02	269-25-03	15.277
合 計				倍面積 面 積	-253.062864 126.53	253.062864			

座 標 面 積 計 算 簿

参考資料

※記載内容は換地処分当時のものです。 上尾市

壺丁目東
地 番 : 18-8

点 名	[1] X(i)	[2] X(i+1)-X(i-1)	[3] Y(i)	[4] Y(i+1)-Y(i-1)	[2]*[3]	[1]*[4]	方向角	夾 角	距 離
84B-31	-4567.665	-0.457	-23592.500	-17.526	10781.772500	80052.896790	321-38-25	263-08-15	8.830
84B-32	-4560.741	13.630	-23597.980	5.475	-321640.467400	-24970.056975	58-31-39	276-53-14	12.845
84B-33	-4554.035	2.338	-23587.025	13.620	-55146.464450	-62025.956700	148-36-43	270-05-04	5.117
84B-34	-4558.403	-3.798	-23584.360	3.908	89573.399280	-17814.238924	65-21-55	96-45-12	1.367
K909	-4557.833	-1.881	-23583.117	3.906	44359.843077	-17802.895698	132-37-34	247-15-39	3.619
84B-22	-4560.284	-9.832	-23580.454	-9.383	231843.023728	42789.144772	238-30-10	285-52-36	14.127
合 計				倍面積 面 積	-228.893265 114.44	228.893265			

座 標 面 積 計 算 簿

参考資料

※記載内容は換地処分当時のものです。 上尾市

売丁目東

地 番 : 18-9

点 名	[1] X(i)	[2] X(i+1)-X(i-1)	[3] Y(i)	[4] Y(i+1)-Y(i-1)	[2]*[3]	[1]*[4]	方向角	夾 角	距 離
84B-1	-4555.519	8.165	-23602.131	-3.614	-192711.399615	16463.645666	10-20-27	228-49-20	2.992
84B-2	-4552.576	9.037	-23601.594	10.486	-213287.604978	-47738.311936	58-30-42	228-10-15	11.667
84B-13	-4546.482	-1.459	-23591.645	14.569	34420.210055	-66237.696258	148-32-49	270-02-07	8.854
84B-33	-4554.035	-14.259	-23587.025	-6.335	336327.389475	28849.811725	238-31-39	269-58-50	12.845
84B-32	-4560.741	-1.484	-23597.980	-15.106	35019.402320	68894.553546	321-31-07	262-59-28	6.671
合 計				倍面積 面 積	-232.002743 116.00	232.002743			

座 標 面 積 計 算 簿

参考資料

※記載内容は換地処分当時のものです。 上尾市

壺丁目東
地 番 : 18-10

点 名	[1] X(i)	[2] X(i+1)-X(i-1)	[3] Y(i)	[4] Y(i+1)-Y(i-1)	[2]*[3]	[1]*[4]	方向角	夾 角	距 離
84B-13	-4546.482	12.141	-23591.645	2.872	-286426.161945	-13057.496304	58-31-02	269-58-13	8.785
84B-14	-4541.894	-8.667	-23584.153	14.311	204403.854051	-64999.045034	152-46-36	274-15-34	14.906
84B-21	-4555.149	-15.939	-23577.334	1.036	375799.126626	-4719.134364	245-06-11	272-19-35	6.375
K909	-4557.833	-3.254	-23583.117	-7.026	76739.462718	32023.334658	245-21-55	180-15-44	1.367
84B-34	-4558.403	3.798	-23584.360	-3.908	-89573.399280	17814.238924	328-36-43	263-14-48	5.117
84B-33	-4554.035	11.921	-23587.025	-7.285	-281180.925025	33176.144975	328-32-49	179-56-06	8.854
合 計				倍面積 面 積	-238.042855 119.02	238.042855			

座 標 面 積 計 算 簿

参考資料

※記載内容は換地処分当時のものです。 上尾市

壱丁目東
地 番 : 18-11

点 名	[1] X(i)	[2] X(i+1)-X(i-1)	[3] Y(i)	[4] Y(i+1)-Y(i-1)	[2]*[3]	[1]*[4]	方向角	夾 角	距 離
84B-14	-4541.894	17.393	-23584.153	-0.067	-410199.173129	304.306898	58-29-52	265-43-16	7.919
84B-15	-4537.756	-9.922	-23577.401	14.000	233934.972722	-63528.584000	152-43-43	274-13-51	15.818
84B-20	-4551.816	-17.393	-23570.153	0.067	409955.671129	-304.971672	245-06-07	272-22-24	7.917
84B-21	-4555.149	9.922	-23577.334	-14.000	-233934.307948	63772.086000	332-46-36	267-40-29	14.906
合 計				倍面積 面 積	-242.837226 121.41	242.837226			

座 標 面 積 計 算 簿

参考資料

※記載内容は換地処分当時のものです。 上尾市

壺丁目東

地 番 : 18-12

点 名	[1] X(i)	[2] X(i+1)-X(i-1)	[3] Y(i)	[4] Y(i+1)-Y(i-1)	[2]*[3]	[1]*[4]	方向角	夾 角	距 離
84B-15	-4537.756	18.200	-23577.401	-0.478	-429108.698200	2169.047368	58-33-12	265-49-29	7.936
84B-16	-4533.616	-10.711	-23570.631	14.423	252465.028641	-65388.343568	152-44-14	274-11-02	16.707
84B-19	-4548.467	-14.996	-23562.978	7.341	353350.418088	-33390.296247	245-04-25	272-20-11	0.344
K911	-4548.612	-3.034	-23563.290	-6.496	71491.021860	29547.783552	244-57-33	179-53-08	6.826
K910	-4551.501	-3.204	-23569.474	-6.863	75516.594696	31236.951363	245-06-45	180-09-12	0.749
84B-20	-4551.816	13.745	-23570.153	-7.927	-323971.752985	36082.245432	332-43-43	267-36-58	15.818
合 計				倍面積 面 積	-257.387900 128.69	257.387900			

座 標 面 積 計 算 簿

参考資料

※記載内容は換地処分当時のものです。 上尾市

壺丁目東
地 番 : 18-13

点 名	[1] X(i)	[2] X(i+1)-X(i-1)	[3] Y(i)	[4] Y(i+1)-Y(i-1)	[2]*[3]	[1]*[4]	方向角	夾 角	距 離
84B-16	-4533.616	18.992	-23570.631	-0.880	-447653.423952	3989.582080	58-33-30	265-49-16	7.939
84B-17	-4529.475	-11.511	-23563.858	14.838	271243.569438	-67208.350050	152-44-22	274-10-52	17.608
84B-18	-4545.127	-16.747	-23555.793	5.704	394488.865371	-25925.404408	245-07-08	272-22-46	2.603
K912	-4546.222	-3.340	-23558.154	-7.185	78684.234360	32664.605070	245-02-37	179-55-29	5.321
84B-19	-4548.467	12.606	-23562.978	-12.477	-297034.900668	56751.222759	332-44-14	267-41-37	16.707
合 計				倍面積 面 積	-271.655451 135.82	271.655451			

座 標 面 積 計 算 簿

参考資料

※記載内容は換地処分当時のものです。 上尾市

壱丁目東
地 番 : 18-14

点 名	[1] X(i)	[2] X(i+1)-X(i-1)	[3] Y(i)	[4] Y(i+1)-Y(i-1)	[2]*[3]	[1]*[4]	方向角	夾 角	距 離
84B-17	-4529.475	19.857	-23563.858	-1.204	-467907.528306	5453.487900	58-29-47	265-45-25	8.047
84B-3	-4525.270	-12.278	-23556.997	15.342	289232.809166	-69426.692340	152-46-22	274-16-35	18.537
84B-4	-4541.753	-19.857	-23548.516	1.204	467602.882212	-5468.270612	245-07-30	272-21-08	8.021
84B-18	-4545.127	12.278	-23555.793	-15.342	-289218.026454	69731.338434	332-44-22	267-36-52	17.608
合 計				倍面積 面 積	-289.863382 144.93	289.863382			