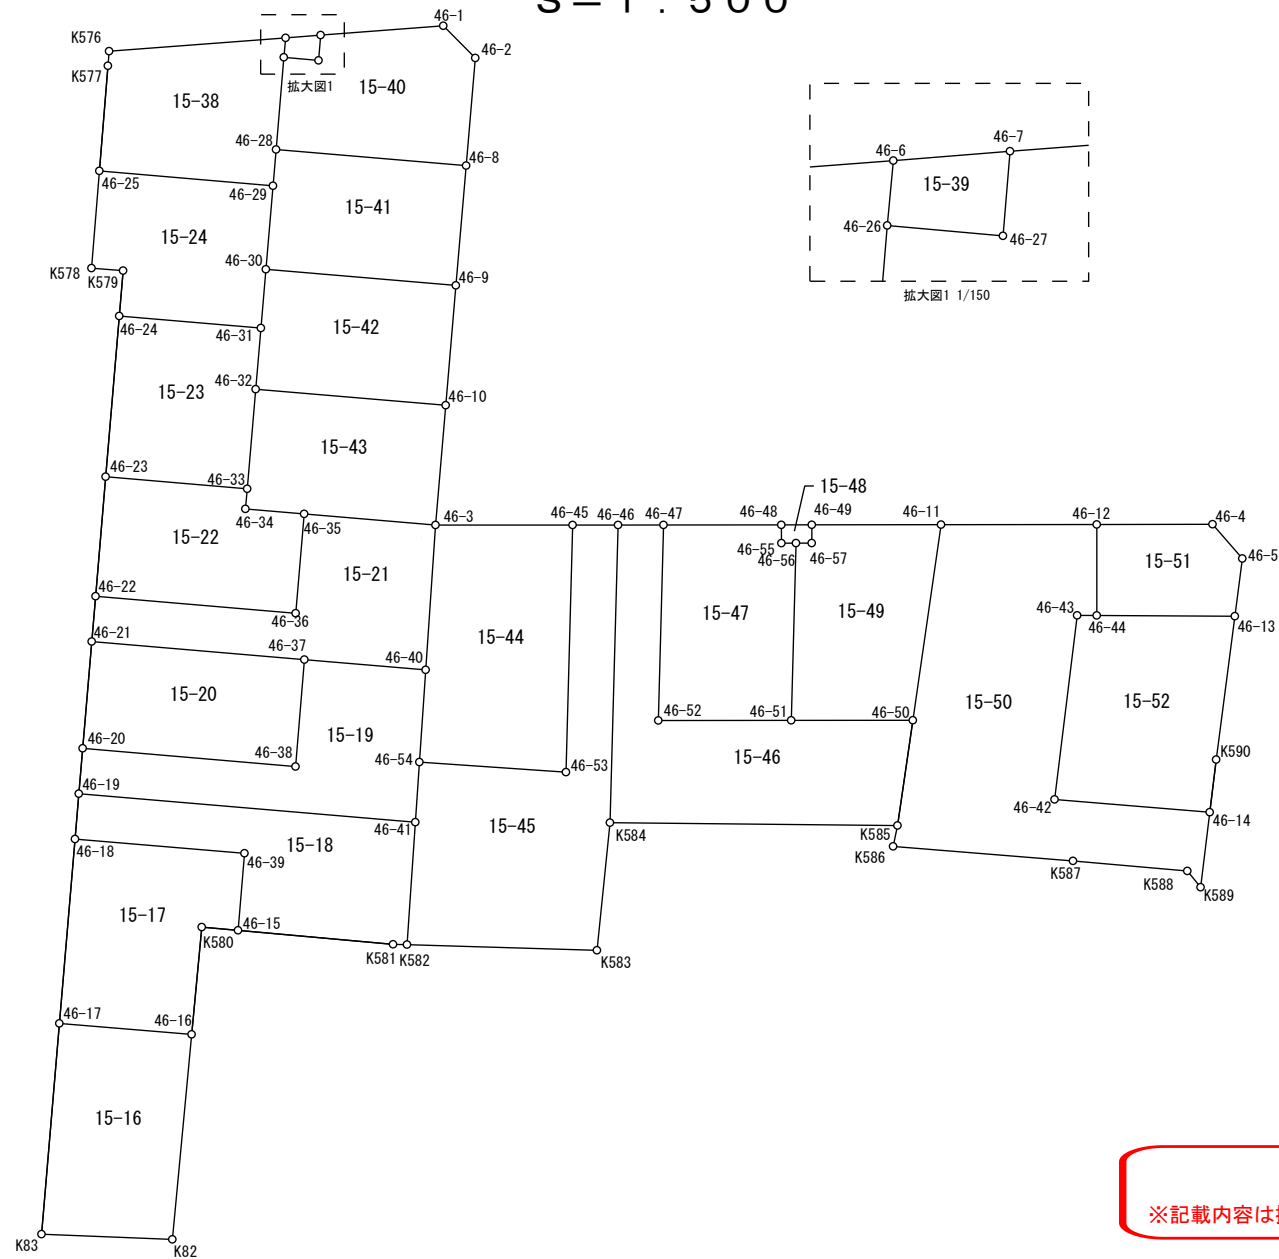




S=1:500

**参考資料**

※記載内容は換地処分当時のものです。 上尾市

画地原子一覧表

S=1:300

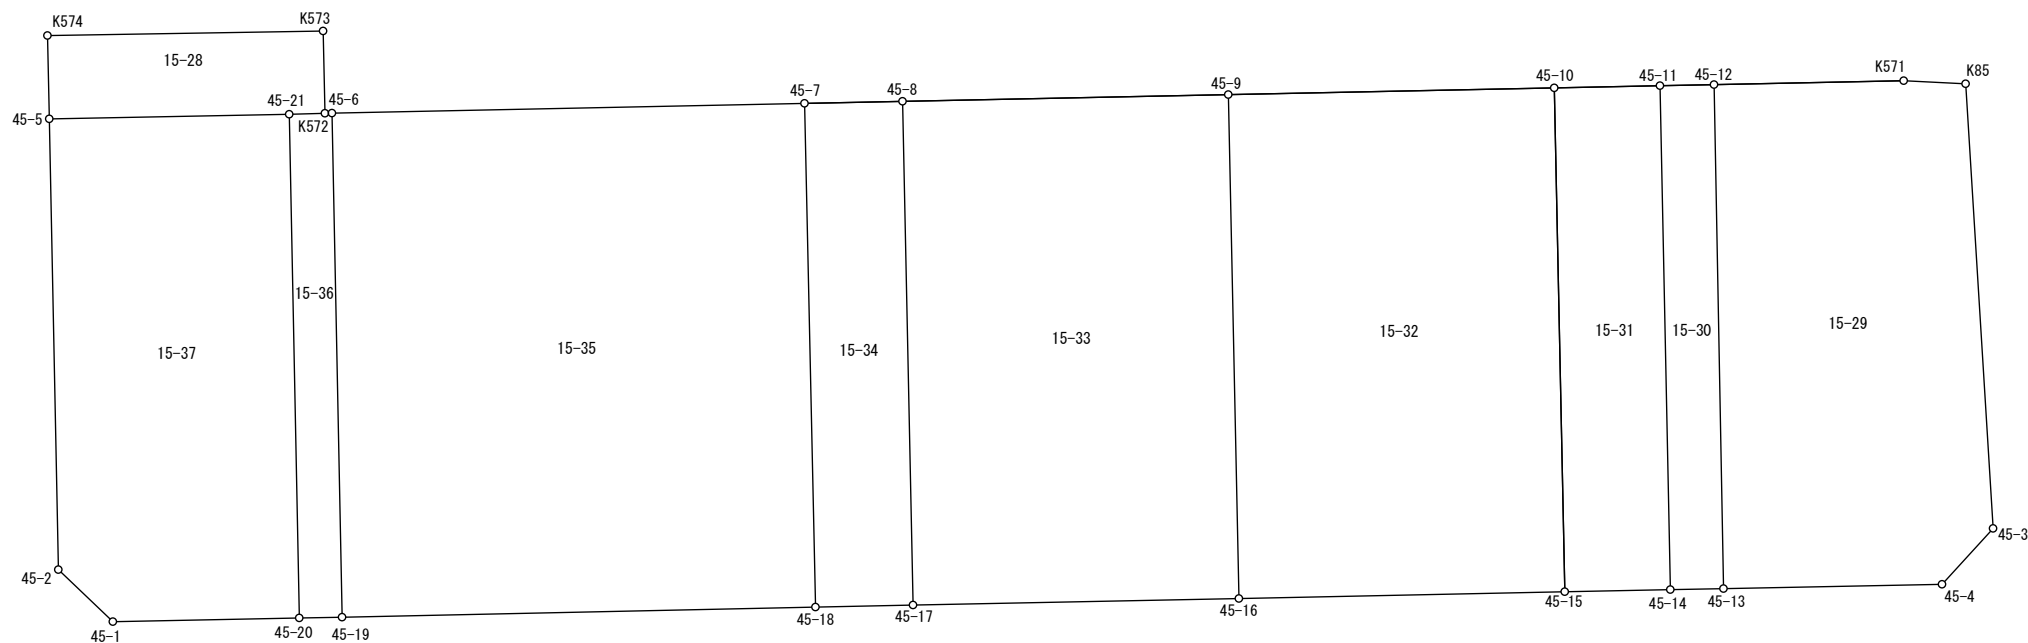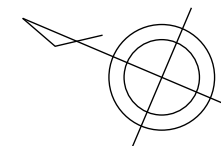

参考資料

※記載内容は換地処分当時のものです。 上尾市

座 標 面 積 計 算 簿

参考資料

※記載内容は換地処分当時のものです。 上尾市

壱丁目南
地 番 : 15-16

点 名	[1] X(i)	[2] X(i+1)-X(i-1)	[3] Y(i)	[4] Y(i+1)-Y(i-1)	[2]*[3]	[1]*[4]	方向角	夾 角	距 離
46-17	-5147.367	16.367	-23830.512	2.276	-390033.989904	-11715.407292	65-44-43	269-54-22	8.776
46-16	-5143.762	-8.870	-23822.511	13.458	211305.672570	-69224.748996	156-22-26	270-37-43	13.616
K82	-5156.237	-16.367	-23817.054	-2.276	389813.722818	11735.595412	243-17-02	266-54-36	8.657
K83	-5160.129	8.870	-23824.787	-13.458	-211325.860690	69445.016082	335-50-21	272-33-19	13.987
合 計				倍面積 面 積	-240.455206 120.22	240.455206			

座 標 面 積 計 算 簿

参考資料

※記載内容は換地処分当時のものです。 上尾市

壺丁目南
地 番 : 15-17

点 名	[1] X(i)	[2] X(i+1)-X(i-1)	[3] Y(i)	[4] Y(i+1)-Y(i-1)	[2]*[3]	[1]*[4]	方向角	夾 角	距 離
46-18	-5136.205	15.772	-23835.519	5.253	-375933.805668	-26980.484865	65-48-17	269-57-52	11.248
46-39	-5131.595	-0.054	-23825.259	12.355	1286.563986	-63400.856225	155-48-40	270-00-23	5.113
46-15	-5136.259	-5.637	-23823.164	-0.108	134291.175468	554.715972	246-10-13	270-21-33	2.408
K580	-5137.232	-7.503	-23825.367	0.653	178761.728601	-3354.612496	156-22-37	90-12-24	7.127
46-16	-5143.762	-10.135	-23822.511	-5.145	241441.148985	26464.655490	245-44-43	269-22-06	8.776
46-17	-5147.367	7.557	-23830.512	-13.008	-180087.179184	66956.949936	335-50-25	270-05-42	12.234
合 計				倍面積 面 積	-240.367812 120.18	240.367812			

座 標 面 積 計 算 簿

参考資料

※記載内容は換地処分当時のものです。 上尾市

壺丁目南

地 番： 15-18

点 名	[1] X(i)	[2] X(i+1)-X(i-1)	[3] Y(i)	[4] Y(i+1)-Y(i-1)	[2]*[3]	[1]*[4]	方向角	夾 角	距 離
46-19	-5133.460	11.882	-23836.750	19.139	-283228.263500	-98249.290940	65-50-29	269-59-43	22.325
46-41	-5124.323	1.792	-23816.380	23.816	-42678.952960	-122040.876568	154-51-57	269-01-28	8.113
K582	-5131.668	-7.776	-23812.934	2.630	185169.374784	-13496.286840	242-09-27	267-17-30	0.923
K581	-5132.099	-4.591	-23813.750	-10.230	109328.926250	52501.372770	246-09-35	184-00-08	10.292
46-15	-5136.259	0.504	-23823.164	-11.509	-12006.874656	59113.204831	335-48-40	269-39-05	5.113
46-39	-5131.595	0.054	-23825.259	-12.355	-1286.563986	63400.856225	245-48-17	89-59-37	11.248
46-18	-5136.205	-1.865	-23835.519	-11.491	44453.242935	59020.131655	335-50-46	270-02-29	3.008
合 計				倍面積 面 積	-249.111133 124.55	249.111133			

座 標 面 積 計 算 簿

参考資料

※記載内容は換地処分当時のものです。 上尾市

壺丁目南

地 番 : 15-19

点 名	[1] X(i)	[2] X(i+1)-X(i-1)	[3] Y(i)	[4] Y(i+1)-Y(i-1)	[2]*[3]	[1]*[4]	方向角	夾 角	距 離
46-37	-5118.472	9.764	-23828.005	4.426	-232656.640820	-22654.357072	65-49-04	270-04-14	8.046
46-40	-5115.176	-2.242	-23820.665	9.936	53405.930930	-50824.388736	154-53-05	269-04-01	6.116
46-54	-5120.714	-9.147	-23818.069	4.285	217863.877143	-21942.259490	154-55-14	180-02-09	3.985
46-41	-5124.323	-12.746	-23816.380	-18.681	303563.579480	95727.477963	245-50-29	270-55-15	22.325
46-19	-5133.460	-6.390	-23836.750	-21.602	152316.832500	110893.002920	335-50-39	270-00-10	3.011
46-20	-5130.713	8.520	-23837.982	11.659	-203099.606640	-59818.982867	65-52-32	270-01-53	14.125
46-38	-5124.940	12.241	-23825.091	9.977	-291642.938931	-51131.526380	335-44-50	89-52-18	7.094
合 計				倍面積 面 積	-248.966338 124.48	248.966338			

座 標 面 積 計 算 簿

参考資料

※記載内容は換地処分当時のものです。 上尾市

壱丁目南

地 番 : 15-20

点 名	[1] X(i)	[2] X(i+1)-X(i-1)	[3] Y(i)	[4] Y(i+1)-Y(i-1)	[2]*[3]	[1]*[4]	方向角	夾 角	距 離
46-21	-5124.248	12.241	-23840.882	9.977	-291836.236562	-51124.622296	65-50-29	270-00-03	14.113
46-37	-5118.472	-0.692	-23828.005	15.791	16488.979460	-80825.791352	155-44-50	269-54-21	7.094
46-38	-5124.940	-12.241	-23825.091	-9.977	291642.938931	51131.526380	245-52-32	270-07-42	14.125
46-20	-5130.713	0.692	-23837.982	-15.791	-16495.883544	81019.088983	335-50-26	269-57-54	7.086
合 計				倍面積 面 積	-200.201715 100.10	200.201715			

座 標 面 積 計 算 簿

参考資料

※記載内容は換地処分当時のものです。 上尾市

壺丁目南
地 番 : 15-21

点 名	[1] X(i)	[2] X(i+1)-X(i-1)	[3] Y(i)	[4] Y(i+1)-Y(i-1)	[2]*[3]	[1]*[4]	方向角	夾 角	距 離
46-35	-5110.052	9.587	-23832.689	5.257	-228483.989443	-26863.543364	65-50-57	269-58-13	8.716
46-3	-5106.486	-5.124	-23824.736	12.024	122077.947264	-61400.387664	154-53-54	269-02-57	9.596
46-40	-5115.176	-11.986	-23820.665	-3.269	285514.490690	16721.510344	245-49-04	270-55-10	8.046
46-37	-5118.472	-9.072	-23828.005	-20.217	216167.661360	103480.148424	245-50-29	180-01-25	14.113
46-21	-5124.248	-3.032	-23840.882	-14.108	72285.554224	72292.890784	335-50-18	269-59-49	3.007
46-22	-5121.504	8.175	-23842.113	10.889	-194909.273775	-55768.057056	65-51-46	270-01-28	13.281
46-36	-5116.073	11.452	-23829.993	9.424	-272901.079836	-48213.871952	335-52-44	90-00-58	6.597
合 計				倍面積 面 積	-248.689516 124.34	248.689516			

座 標 面 積 計 算 簿

参考資料

※記載内容は換地処分当時のものです。 上尾市

壺丁目南
地 番 : 15-22

点 名	[1] X(i)	[2] X(i+1)-X(i-1)	[3] Y(i)	[4] Y(i+1)-Y(i-1)	[2]*[3]	[1]*[4]	方向角	夾 角	距 離
46-23	-5114.267	11.076	-23845.359	5.328	-264111.196284	-27248.814576	65-52-47	270-02-14	9.394
46-33	-5110.428	2.617	-23836.785	9.114	-62380.866345	-46576.440792	156-09-34	270-16-47	1.336
46-34	-5111.650	0.376	-23836.245	4.096	-8962.428120	-20937.318400	65-48-06	89-38-32	3.899
46-35	-5110.052	-4.423	-23832.689	6.252	105411.983447	-31948.045104	155-52-44	270-04-38	6.597
46-36	-5116.073	-11.452	-23829.993	-9.424	272901.079836	48213.871952	245-51-46	269-59-02	13.281
46-22	-5121.504	1.806	-23842.113	-15.366	-43058.856078	78697.030464	335-50-33	269-58-47	7.932
合 計				倍面積 面 積	-200.283544 100.14	200.283544			

座 標 面 積 計 算 簿

参考資料

※記載内容は換地処分当時のものです。 上尾市

壱丁目南
地 番 : 15-23

点 名	[1] X(i)	[2] X(i+1)-X(i-1)	[3] Y(i)	[4] Y(i+1)-Y(i-1)	[2]*[3]	[1]*[4]	方向角	夾 角	距 離
46-24	-5104.536	13.575	-23849.724	4.207	-323760.003300	-21474.782952	65-50-48	270-00-22	9.394
46-31	-5100.692	0.139	-23841.152	10.233	-3313.920128	-52195.381236	155-51-10	270-00-22	4.060
46-32	-5104.397	-9.736	-23839.491	4.367	232101.284376	-22290.901699	155-50-06	179-58-56	6.610
46-33	-5110.428	-9.870	-23836.785	-5.868	235269.067950	29987.991504	245-52-47	270-02-41	9.394
46-23	-5114.267	5.892	-23845.359	-12.939	-140496.855228	66173.500713	335-50-26	269-57-39	10.665
合 計				倍面積 面 積	-200.426330 100.21	200.426330			

座 標 面 積 計 算 簿

参考資料

※記載内容は換地処分当時のものです。 上尾市

壱丁目南
地 番 : 15-24

点 名	[1] X(i)	[2] X(i+1)-X(i-1)	[3] Y(i)	[4] Y(i+1)-Y(i-1)	[2]*[3]	[1]*[4]	方向角	夾 角	距 離
46-25	-5096.784	10.578	-23855.525	7.854	-252343.743450	-40030.141536	65-53-21	270-16-04	11.520
46-29	-5092.078	-0.350	-23845.010	12.778	8345.753500	-65066.572684	155-53-14	269-59-53	5.539
46-30	-5097.134	-8.614	-23842.747	3.858	205381.422658	-19664.742972	155-51-14	179-58-00	3.899
46-31	-5100.692	-7.402	-23841.152	-6.977	176472.207104	35587.528084	245-50-48	269-59-34	9.394
46-24	-5104.536	-1.096	-23849.724	-9.805	26139.297504	50049.975480	335-50-05	269-59-17	3.012
K579	-5101.788	1.880	-23850.957	-3.140	-44839.799160	16019.614320	245-31-36	89-41-31	2.095
K578	-5102.656	5.004	-23852.864	-4.568	-119359.731456	23308.932608	335-37-17	270-05-41	6.447
合 計				倍面積 面 積	-204.593300 102.29	204.593300			

座 標 面 積 計 算 簿

参考資料

※記載内容は換地処分当時のものです。 上尾市

壺丁目南
地 番 : 15-28

点 名	[1] X(i)	[2] X(i+1)-X(i-1)	[3] Y(i)	[4] Y(i+1)-Y(i-1)	[2]*[3]	[1]*[4]	方向角	夾 角	距 離
45-5	-5102.776	10.047	-23879.835	-0.872	-239920.702245	4449.620672	65-45-40	269-51-16	3.305
K574	-5101.419	-8.637	-23876.821	7.452	206224.102977	-38015.774388	156-03-20	270-17-40	10.935
K573	-5111.413	-11.334	-23872.383	1.463	270569.588922	-7477.997219	245-45-08	269-41-48	3.263
K572	-5112.753	-0.053	-23875.358	-3.566	1265.393974	18232.077198	335-20-06	269-34-58	1.416
45-21	-5111.466	9.977	-23875.949	-4.477	-238210.343173	22884.033282	335-54-24	180-34-18	9.519
合 計				倍面積 面 積	-71.959545 35.97	71.959545			

座 標 面 積 計 算 簿

参考資料

※記載内容は換地処分当時のものです。 上尾市

壱丁目南

地 番 : 15-29

点 名	[1] X(i)	[2] X(i+1)-X(i-1)	[3] Y(i)	[4] Y(i+1)-Y(i-1)	[2]*[3]	[1]*[4]	方向角	夾 角	距 離
45-13	-5171.193	16.072	-23871.038	14.715	-383655.322736	-76094.104995	65-55-54	270-03-21	19.999
45-12	-5163.037	1.292	-23852.778	21.342	-30817.789176	-110189.535654	155-49-10	269-53-16	7.524
K571	-5169.901	-9.174	-23849.696	3.929	218797.111104	-20312.541029	159-51-49	184-02-39	2.460
K85	-5172.211	-10.205	-23848.849	-14.967	243377.504045	77412.482037	243-28-11	263-36-22	17.675
45-3	-5180.106	-6.898	-23864.663	-18.644	164618.445374	96577.896264	289-24-26	225-56-15	3.000
45-4	-5179.109	8.913	-23867.493	-6.375	-212730.965109	33016.819875	335-52-33	226-28-07	8.674
合 計				倍面積 面 積	-411.016498 205.50	411.016498			

座 標 面 積 計 算 簿

参考資料

※記載内容は換地処分当時のものです。 上尾市

壱丁目南
地 番 : 15-30

点 名	[1] X(i)	[2] X(i+1)-X(i-1)	[3] Y(i)	[4] Y(i+1)-Y(i-1)	[2]*[3]	[1]*[4]	方向角	夾 角	距 離
45-14	-5169.270	10.115	-23871.899	17.380	-241464.258385	-89841.912600	65-48-55	269-56-07	19.996
45-11	-5161.078	6.233	-23853.658	19.121	-148679.850314	-98684.972438	155-48-36	269-59-41	2.148
45-12	-5163.037	-10.115	-23852.778	-17.380	241270.849470	89733.583060	245-55-54	270-07-18	19.999
45-13	-5171.193	-6.233	-23871.038	-19.121	148788.179854	98878.381353	335-52-48	269-56-54	2.107
合 計				倍面積 面 積	-85.079375 42.53	85.079375			

座 標 面 積 計 算 簿

参考資料

※記載内容は換地処分当時のものです。 上尾市

壱丁目南
地 番 : 15-31

点 名	[1] X(i)	[2] X(i+1)-X(i-1)	[3] Y(i)	[4] Y(i+1)-Y(i-1)	[2]*[3]	[1]*[4]	方向角	夾 角	距 離
45-15	-5165.446	12.017	-23873.613	16.523	-286889.207421	-85348.664258	65-48-29	269-57-04	19.993
45-10	-5157.253	4.368	-23855.376	19.955	-104200.282368	-102912.983615	155-48-46	270-00-17	4.193
45-11	-5161.078	-12.017	-23853.658	-16.523	286649.408186	85276.491794	245-48-55	270-00-09	19.996
45-14	-5169.270	-4.368	-23871.899	-19.955	104272.454832	103152.782850	335-51-25	270-02-30	4.191
合 計				倍面積 面 積	-167.626771 83.81	167.626771			

座 標 面 積 計 算 簿

参考資料

※記載内容は換地処分当時のものです。 上尾市

壱丁目南
地 番 : 15-32

点 名	[1] X(i)	[2] X(i+1)-X(i-1)	[3] Y(i)	[4] Y(i+1)-Y(i-1)	[2]*[3]	[1]*[4]	方向角	夾 角	距 離
45-16	-5153.651	19.992	-23878.913	12.939	-477387.228696	-66683.090289	65-47-59	269-59-46	19.996
45-9	-5145.454	-3.602	-23860.674	23.537	85946.147748	-121108.550798	155-49-08	270-01-09	12.934
45-10	-5157.253	-19.992	-23855.376	-12.939	476916.676992	66729.696567	245-48-29	269-59-21	19.993
45-15	-5165.446	3.602	-23873.613	-23.537	-85992.754026	121579.102502	335-48-13	269-59-44	12.931
合 計				倍面積 面 積	-517.157982 258.57	517.157982			

座 標 面 積 計 算 簿

参考資料

※記載内容は換地処分当時のものです。 上尾市

壱丁目南
地 番 : 15-33

点 名	[1] X(i)	[2] X(i+1)-X(i-1)	[3] Y(i)	[4] Y(i+1)-Y(i-1)	[2]*[3]	[1]*[4]	方向角	夾 角	距 離
45-17	-5141.854	19.988	-23884.199	12.945	-477397.369612	-66561.300030	65-48-22	269-56-32	19.987
45-8	-5133.663	-3.600	-23865.968	23.525	85917.484800	-120769.422075	155-49-14	270-00-52	12.925
45-9	-5145.454	-19.988	-23860.674	-12.945	476927.151912	66607.902030	245-47-59	269-58-45	19.996
45-16	-5153.651	3.600	-23878.913	-23.525	-85964.086800	121239.639775	335-51-50	270-03-51	12.927
合 計				倍面積 面 積	-516.819700 258.40	516.819700			

座 標 面 積 計 算 簿

参考資料

※記載内容は換地処分当時のものです。 上尾市

壱丁目南
地 番 : 15-34

点 名	[1] X(i)	[2] X(i+1)-X(i-1)	[3] Y(i)	[4] Y(i+1)-Y(i-1)	[2]*[3]	[1]*[4]	方向角	夾 角	距 離
45-18	-5138.322	11.739	-23885.787	16.637	-280395.253593	-85486.263114	65-45-26	269-57-58	19.988
45-7	-5130.115	4.659	-23867.562	19.819	-111198.971358	-101673.749185	155-48-26	270-03-00	3.890
45-8	-5133.663	-11.739	-23865.968	-16.637	280162.598352	85408.751331	245-48-22	269-59-56	19.987
45-17	-5141.854	-4.659	-23884.199	-19.819	111276.483141	101906.404426	335-47-28	269-59-06	3.873
合 計				倍面積 面 積	-155.143458 77.57	155.143458			

座 標 面 積 計 算 簿

参考資料

※記載内容は換地処分当時のものです。 上尾市

壱丁目南
地 番 : 15-35

点 名	[1] X(i)	[2] X(i+1)-X(i-1)	[3] Y(i)	[4] Y(i+1)-Y(i-1)	[2]*[3]	[1]*[4]	方向角	夾 角	距 離
45-19	-5121.193	25.312	-23893.495	10.544	-604792.145440	-53997.858992	65-51-06	270-04-45	20.002
45-6	-5113.010	-8.922	-23875.243	25.933	213014.918046	-132595.688330	155-49-03	269-57-57	18.750
45-7	-5130.115	-25.312	-23867.562	-10.544	604135.729344	54091.932560	245-45-26	269-56-23	19.988
45-18	-5138.322	8.922	-23885.787	-25.933	-213108.991614	133252.104426	335-46-21	270-00-55	18.783
合 計				倍面積 面 積	-750.489664 375.24	750.489664			

座 標 面 積 計 算 簿

参考資料

※記載内容は換地処分当時のものです。 上尾市

壱丁目南

地 番 : 15-36

点 名	[1] X(i)	[2] X(i+1)-X(i-1)	[3] Y(i)	[4] Y(i+1)-Y(i-1)	[2]*[3]	[1]*[4]	方向角	夾 角	距 離
45-20	-5119.643	9.727	-23894.186	17.546	-232418.747222	-89829.256078	65-50-59	269-52-38	19.986
45-21	-5111.466	6.890	-23875.949	18.828	-164505.288610	-96238.681848	155-20-06	269-29-07	1.416
K572	-5112.753	-1.544	-23875.358	0.706	36863.552752	-3609.603618	155-53-34	180-33-28	0.282
45-6	-5113.010	-8.440	-23875.243	-18.137	201507.050920	92734.662370	245-51-06	269-57-32	20.002
45-19	-5121.193	-6.633	-23893.495	-18.943	158485.552335	97010.758999	335-58-21	270-07-15	1.697
合 計				倍面積 面 積	-67.879825 33.93	67.879825			

座 標 面 積 計 算 簿

参考資料

※記載内容は換地処分当時のものです。 上尾市

壱丁目南
地 番 : 15-37

点 名	[1] X(i)	[2] X(i+1)-X(i-1)	[3] Y(i)	[4] Y(i+1)-Y(i-1)	[2]*[3]	[1]*[4]	方向角	夾 角	距 離
45-1	-5112.891	9.550	-23897.211	-1.969	-228218.365050	10067.282379	20-40-38	224-48-37	2.991
45-2	-5110.093	10.115	-23896.155	17.376	-241709.607825	-88792.975968	65-51-04	225-10-26	17.885
45-5	-5102.776	-1.373	-23879.835	20.206	32787.013455	-103106.691856	155-54-24	270-03-20	9.519
45-21	-5111.466	-16.867	-23875.949	-14.351	402715.631783	73354.648566	245-50-59	269-56-35	19.986
45-20	-5119.643	-1.425	-23894.186	-21.262	34049.215050	108853.849466	335-52-01	270-01-02	7.399
合 計				倍面積 面 積	-376.112587 188.05	376.112587			

座 標 面 積 計 算 簿

参考資料

※記載内容は換地処分当時のものです。 上尾市

壺丁目南

地 番 : 15-38

点 名	[1] X(i)	[2] X(i+1)-X(i-1)	[3] Y(i)	[4] Y(i+1)-Y(i-1)	[2]*[3]	[1]*[4]	方向角	夾 角	距 離
K576	-5089.550	7.308	-23858.800	9.385	-174360.110400	-47765.426750	56-40-50	260-52-43	11.704
46-6	-5083.121	5.245	-23849.020	10.297	-125088.109900	-52340.896937	156-24-41	279-43-51	1.292
46-26	-5084.305	-6.759	-23848.503	3.026	161192.031777	-15385.106930	155-46-12	179-21-31	6.114
46-28	-5089.880	-7.773	-23845.994	3.493	185354.911362	-17778.950840	155-52-58	180-06-46	2.408
46-29	-5092.078	-6.904	-23845.010	-9.531	164625.949040	48532.595418	245-53-21	270-00-23	11.520
46-25	-5096.784	1.649	-23855.525	-13.395	-39337.760725	68271.421680	335-37-14	269-43-53	6.977
K577	-5090.429	7.234	-23858.405	-3.275	-172591.701770	16671.154975	335-48-07	180-10-53	0.964
合 計				倍面積 面 積	-204.790616 102.39	204.790616			

座 標 面 積 計 算 簿

参考資料

※記載内容は換地処分当時のものです。 上尾市

壱丁目南
地 番 : 15-39

点 名	[1] X(i)	[2] X(i+1)-X(i-1)	[3] Y(i)	[4] Y(i+1)-Y(i-1)	[2]*[3]	[1]*[4]	方向角	夾 角	距 離
46-6	-5083.121	2.469	-23849.020	1.416	-58883.230380	-7197.699336	56-23-07	259-58-26	2.321
46-7	-5081.836	-0.250	-23847.087	2.625	5961.771750	-13339.819500	155-44-00	279-20-53	1.684
46-27	-5083.371	-2.469	-23846.395	-1.416	58876.749255	7198.053336	246-06-11	270-22-11	2.306
46-26	-5084.305	0.250	-23848.503	-2.625	-5962.125750	13346.300625	336-24-41	270-18-30	1.292
合 計				倍面積 面 積	-6.835125 3.41	6.835125			

座 標 面 積 計 算 簿

参考資料

※記載内容は換地処分当時のものです。 上尾市

壱丁目南

地 番 : 15-40

点 名	[1] X(i)	[2] X(i+1)-X(i-1)	[3] Y(i)	[4] Y(i+1)-Y(i-1)	[2]*[3]	[1]*[4]	方向角	夾 角	距 離
46-26	-5084.305	6.509	-23848.503	-0.401	-155229.906027	2038.806305	66-06-11	270-19-59	2.306
46-27	-5083.371	2.469	-23846.395	1.416	-58876.749255	-7198.053336	335-44-00	89-37-49	1.684
46-7	-5081.836	6.006	-23847.087	6.103	-143225.604522	-31014.445108	56-39-21	260-55-21	8.134
46-1	-5077.365	3.633	-23840.292	9.681	-86611.780836	-49153.970565	106-11-30	229-32-09	3.005
46-2	-5078.203	-7.356	-23837.406	5.805	175347.958536	-29478.968415	155-52-31	229-41-01	7.142
46-8	-5084.721	-11.677	-23834.487	-8.588	278315.304699	43667.583948	245-51-06	269-58-35	12.611
46-28	-5089.880	0.416	-23845.994	-14.016	-9919.933504	71339.758080	335-46-12	269-55-06	6.114
合 計				倍面積 面 積	-200.710909 100.35	200.710909			

座 標 面 積 計 算 簿

参考資料

※記載内容は換地処分当時のものです。 上尾市

壱丁目南
地 番 : 15-41

点 名	[1] X(i)	[2] X(i+1)-X(i-1)	[3] Y(i)	[4] Y(i+1)-Y(i-1)	[2]*[3]	[1]*[4]	方向角	夾 角	距 離
46-28	-5089.880	7.357	-23845.994	10.523	-175434.977858	-53560.807240	65-51-06	269-58-08	12.611
46-8	-5084.721	-2.098	-23834.487	14.753	50004.753726	-75014.888913	155-54-05	270-02-59	7.950
46-9	-5091.978	-12.413	-23831.241	-8.260	295817.194533	42059.738280	245-51-44	269-57-39	12.608
46-30	-5097.134	-0.100	-23842.747	-13.769	2384.274700	70182.438046	335-53-14	270-01-30	5.539
46-29	-5092.078	7.254	-23845.010	-3.247	-172971.702540	16533.977266	335-52-58	179-59-44	2.408
合 計				倍面積 面 積	-200.457439 100.22	200.457439			

座 標 面 積 計 算 簿

参考資料

※記載内容は換地処分当時のものです。 上尾市

壱丁目南
地 番 : 15-42

点 名	[1] X(i)	[2] X(i+1)-X(i-1)	[3] Y(i)	[4] Y(i+1)-Y(i-1)	[2]*[3]	[1]*[4]	方向角	夾 角	距 離
46-30	-5097.134	8.714	-23842.747	9.911	-207765.697358	-50517.695074	65-51-44	270-00-30	12.608
46-9	-5091.978	-2.099	-23831.241	14.759	50021.774859	-75152.503302	155-50-58	269-59-14	7.951
46-10	-5099.233	-12.419	-23827.988	-8.250	295919.782972	42068.672250	245-49-24	269-58-26	12.609
46-32	-5104.397	-1.459	-23839.491	-13.164	34781.817369	67194.282108	335-51-10	270-01-46	4.060
46-31	-5100.692	7.263	-23841.152	-3.256	-173158.286976	16607.853152	335-51-14	180-00-04	3.899
合 計				倍面積 面 積	-200.609134 100.30	200.609134			

座 標 面 積 計 算 簿

参考資料

※記載内容は換地処分当時のものです。 上尾市

壱丁目南

地 番 : 15-43

点 名	[1] X(i)	[2] X(i+1)-X(i-1)	[3] Y(i)	[4] Y(i+1)-Y(i-1)	[2]*[3]	[1]*[4]	方向角	夾 角	距 離
46-32	-5104.397	11.195	-23839.491	8.797	-266883.101745	-44903.380409	65-49-24	269-59-18	12.609
46-10	-5099.233	-2.089	-23827.988	14.755	49776.666932	-75239.182915	155-51-01	270-01-37	7.949
46-3	-5106.486	-10.819	-23824.736	-4.701	257759.818784	24005.590686	245-50-57	269-59-56	8.716
46-35	-5110.052	-5.164	-23832.689	-11.509	123072.005996	58811.588468	245-48-06	179-57-09	3.899
46-34	-5111.650	-0.376	-23836.245	-4.096	8962.428120	20937.318400	336-09-34	270-21-28	1.336
46-33	-5110.428	7.253	-23836.785	-3.246	-172888.201605	16588.449288	335-50-06	179-40-32	6.610
合 計				倍面積 面 積	-200.383518 100.19	200.383518			

座 標 面 積 計 算 簿

参考資料

※記載内容は換地処分当時のものです。 上尾市

壺丁目南
地 番 : 15-44

点 名	[1] X(i)	[2] X(i+1)-X(i-1)	[3] Y(i)	[4] Y(i+1)-Y(i-1)	[2]*[3]	[1]*[4]	方向角	夾 角	距 離
46-3	-5106.486	13.082	-23824.736	3.854	-311675.196352	-19680.397044	61-00-18	266-06-24	9.061
46-45	-5102.094	-10.112	-23816.811	15.463	240835.592832	-78893.679522	152-32-18	271-32-00	16.346
46-53	-5116.598	-18.620	-23809.273	-1.258	443328.663260	6436.680284	244-55-24	272-23-06	9.711
46-54	-5120.714	1.422	-23818.069	-11.392	-33869.294118	58335.173888	334-53-05	269-57-41	6.116
46-40	-5115.176	14.228	-23820.665	-6.667	-338920.421620	34102.878392	334-53-54	180-00-49	9.596
合 計				倍面積 面 積	-300.655998 150.32	300.655998			

座 標 面 積 計 算 簿

参考資料

※記載内容は換地処分当時のものです。 上尾市

売丁目南
地 番 : 15-45

点 名	[1] X(i)	[2] X(i+1)-X(i-1)	[3] Y(i)	[4] Y(i+1)-Y(i-1)	[2]*[3]	[1]*[4]	方向角	夾 角	距 離
46-45	-5102.094	15.961	-23816.811	-4.908	-380140.120371	25041.077352	61-00-50	268-28-32	3.007
46-46	-5100.637	-16.011	-23814.181	11.704	381288.851991	-59697.855448	152-32-59	271-32-09	19.684
K584	-5118.105	-25.269	-23805.107	12.410	601531.248783	-63515.683050	156-50-48	184-17-49	8.484
K583	-5125.906	-13.563	-23801.771	-7.827	322823.420073	40120.466262	242-41-55	265-51-07	12.562
K582	-5131.668	1.583	-23812.934	-14.609	-37695.874522	74968.537812	334-51-57	272-10-02	8.113
46-41	-5124.323	10.954	-23816.380	-5.135	-260884.626520	26313.398605	334-55-14	180-03-17	3.985
46-54	-5120.714	7.725	-23818.069	7.107	-183994.583025	-36392.914398	64-55-24	270-00-10	9.711
46-53	-5116.598	18.620	-23809.273	1.258	-443328.663260	-6436.680284	332-32-18	87-36-54	16.346
合 計				倍面積 面 積	-400.346851 200.17	400.346851			

座 標 面 積 計 算 簿

参考資料

※記載内容は換地処分当時のものです。 上尾市

壺丁目南

地 番 : 15-46

点 名	[1] X(i)	[2] X(i+1)-X(i-1)	[3] Y(i)	[4] Y(i+1)-Y(i-1)	[2]*[3]	[1]*[4]	方向角	夾 角	距 離
46-46	-5100.637	18.930	-23814.181	-6.445	-450802.446330	32873.605465	60-55-17	268-22-18	3.008
46-47	-5099.175	-10.013	-23811.552	8.591	238425.070176	-43807.012425	152-32-43	271-37-26	12.931
46-52	-5110.650	-7.204	-23805.590	13.649	171495.470360	-69755.261850	60-56-34	88-23-51	8.794
46-51	-5106.379	8.173	-23797.903	14.712	-194500.261219	-75125.047848	60-57-01	180-00-27	8.036
46-50	-5102.477	-2.680	-23790.878	9.516	63759.553040	-48555.171132	159-16-14	278-19-13	7.038
K585	-5109.059	-15.628	-23788.387	-14.229	371764.912036	72696.800511	241-35-07	262-18-53	19.010
K584	-5118.105	8.422	-23805.107	-25.794	-200486.611154	132016.400370	332-32-59	270-57-52	19.684
合 計				倍面積 面 積	-344.313091 172.15	344.313091			

座 標 面 積 計 算 簿

参考資料

※記載内容は換地処分当時のものです。 上尾市

壱丁目南
地 番 : 15-47

点 名	[1] X(i)	[2] X(i+1)-X(i-1)	[3] Y(i)	[4] Y(i+1)-Y(i-1)	[2]*[3]	[1]*[4]	方向角	夾 角	距 離
46-47	-5099.175	15.259	-23811.552	0.847	-363340.471968	-4319.001225	60-56-15	268-23-32	7.790
46-48	-5095.391	2.726	-23804.743	7.398	-64891.729418	-37695.702618	150-53-41	269-57-26	1.211
46-55	-5096.449	-0.586	-23804.154	1.432	13949.234244	-7298.114968	60-45-19	89-51-38	0.966
46-56	-5095.977	-9.930	-23803.311	6.251	236366.878230	-31854.952227	152-31-48	271-46-29	11.724
46-51	-5106.379	-14.673	-23797.903	-2.279	349186.630719	11637.437741	240-56-34	268-24-46	8.794
46-52	-5110.650	7.204	-23805.590	-13.649	-171495.470360	69755.261850	332-32-43	271-36-09	12.931
合 計				倍面積 面 積	-224.928553 112.46	224.928553			

座 標 面 積 計 算 簿

参考資料

※記載内容は換地処分当時のものです。 上尾市

壱丁目南
地 番 : 15-48

点 名	[1] X(i)	[2] X(i+1)-X(i-1)	[3] Y(i)	[4] Y(i+1)-Y(i-1)	[2]*[3]	[1]*[4]	方向角	夾 角	距 離
46-48	-5095.391	2.036	-23804.743	1.169	-48466.456748	-5956.512079	60-54-44	270-01-03	2.012
46-49	-5094.413	-0.082	-23802.985	2.341	1951.844770	-11926.020833	151-11-21	270-16-37	1.210
46-57	-5095.473	-1.564	-23802.402	-0.326	37226.956728	1661.124198	240-59-37	269-48-16	1.039
46-56	-5095.977	-0.976	-23803.311	-1.752	23232.031536	8928.151704	240-45-19	179-45-42	0.966
46-55	-5096.449	0.586	-23804.154	-1.432	-13949.234244	7298.114968	330-53-41	270-08-22	1.211
合 計				倍面積 面 積	-4.857958 2.42	4.857958			

座 標 面 積 計 算 簿

参考資料

※記載内容は換地処分当時のものです。 上尾市

壱丁目南

地 番 : 15-49

点 名	[1] X(i)	[2] X(i+1)-X(i-1)	[3] Y(i)	[4] Y(i+1)-Y(i-1)	[2]*[3]	[1]*[4]	方向角	夾 角	距 離
46-56	-5095.977	10.906	-23803.311	-4.499	-259598.909766	22926.800523	60-59-37	268-27-49	1.039
46-57	-5095.473	1.564	-23802.402	0.326	-37226.956728	-1661.124198	331-11-21	90-11-44	1.210
46-49	-5094.413	5.212	-23802.985	6.889	-124061.157820	-35095.411157	60-56-25	269-45-04	8.548
46-11	-5090.261	-8.064	-23795.513	12.107	191887.016832	-61627.789927	159-13-20	278-16-55	13.066
46-50	-5102.477	-16.118	-23790.878	-2.390	383461.371604	12194.920030	240-57-01	261-43-41	8.036
46-51	-5106.379	6.500	-23797.903	-12.433	-154686.369500	63487.610107	332-31-48	271-34-47	11.724
合 計				倍面積 面 積	-225.005378 112.50	225.005378			

座 標 面 積 計 算 簿

参考資料

※記載内容は換地処分当時のものです。 上尾市

壺丁目南
地 番 : 15-50

点 名	[1] X(i)	[2] X(i+1)-X(i-1)	[3] Y(i)	[4] Y(i+1)-Y(i-1)	[2]*[3]	[1]*[4]	方向角	夾 角	距 離
46-11	-5090.261	17.215	-23795.513	4.364	-409639.756295	-22213.899004	60-56-51	261-43-31	10.294
46-12	-5085.262	-0.260	-23786.514	11.915	6184.493640	-60590.896730	150-59-33	270-02-42	6.013
46-44	-5090.521	-5.882	-23783.598	1.777	139895.123436	-9045.855817	241-19-21	270-19-48	1.298
46-43	-5091.144	-11.992	-23784.737	3.456	285226.566104	-17594.993664	157-59-35	96-40-14	12.262
46-42	-5102.513	-7.134	-23780.142	13.979	169647.533028	-71328.029227	65-42-37	87-43-02	10.295
46-14	-5098.278	-0.398	-23770.758	11.258	9460.761684	-57396.413724	157-58-38	272-16-01	4.998
K589	-5102.911	-4.116	-23768.884	0.589	97832.726544	-3005.614579	291-55-00	313-56-22	1.385
K588	-5102.394	-2.566	-23770.169	-8.223	60994.253654	41956.985862	246-02-29	134-07-29	7.592
K587	-5105.477	-8.012	-23777.107	-17.802	190502.181284	90887.701554	245-35-46	179-33-17	11.930
K586	-5110.406	-3.582	-23787.971	-11.280	85208.512122	57645.379680	342-50-15	277-14-29	1.410
K585	-5109.059	7.929	-23788.387	-2.907	-188618.120523	14852.034513	339-16-14	176-25-59	7.038
46-50	-5102.477	18.798	-23790.878	-7.126	-447220.924644	36360.251102	339-13-20	179-57-06	13.066
合 計				倍面積 面 積	-526.649966 263.32	526.649966			

座 標 面 積 計 算 簿

参考資料

※記載内容は換地処分当時のものです。 上尾市

壱丁目南
地 番 : 15-51

点 名	[1] X(i)	[2] X(i+1)-X(i-1)	[3] Y(i)	[4] Y(i+1)-Y(i-1)	[2]*[3]	[1]*[4]	方向角	夾 角	距 離
46-12	-5085.262	8.982	-23786.514	3.770	-213650.468748	-19171.437740	60-53-22	269-53-49	7.653
46-4	-5081.539	2.701	-23779.828	9.508	-64229.315428	-48315.272812	109-54-29	229-01-07	3.001
46-5	-5082.561	-4.601	-23777.006	4.237	109398.004606	-21534.810957	158-25-41	228-31-12	3.849
46-13	-5086.140	-7.960	-23775.591	-6.592	189253.704360	33527.834880	241-18-54	262-53-13	9.127
46-44	-5090.521	0.878	-23783.598	-10.923	-20881.999044	55603.760883	330-59-33	269-40-39	6.013
合 計				倍面積 面 積	-110.074254 55.03	110.074254			

座 標 面 積 計 算 簿

参考資料

※記載内容は換地処分当時のものです。 上尾市

壱丁目南

地 番 : 15-52

点 名	[1] X(i)	[2] X(i+1)-X(i-1)	[3] Y(i)	[4] Y(i+1)-Y(i-1)	[2]*[3]	[1]*[4]	方向角	夾 角	距 離
46-43	-5091.144	11.992	-23784.737	-3.456	-285226.566104	17594.993664	61-19-21	263-19-46	1.298
46-44	-5090.521	5.004	-23783.598	9.146	-119013.124392	-46557.905066	61-18-54	179-59-33	9.127
46-13	-5086.140	-4.508	-23775.591	11.526	107180.364228	-58622.849640	158-24-08	277-05-14	9.560
K590	-5095.029	-12.138	-23772.072	4.833	288545.409936	-24624.275157	157-58-48	179-34-40	3.505
46-14	-5098.278	-7.484	-23770.758	-8.070	177900.352872	41143.103460	245-42-37	267-43-49	10.295
46-42	-5102.513	7.134	-23780.142	-13.979	-169647.533028	71328.029227	337-59-35	272-16-58	12.262
合 計				倍面積 面 積	-261.096488 130.54	261.096488			