
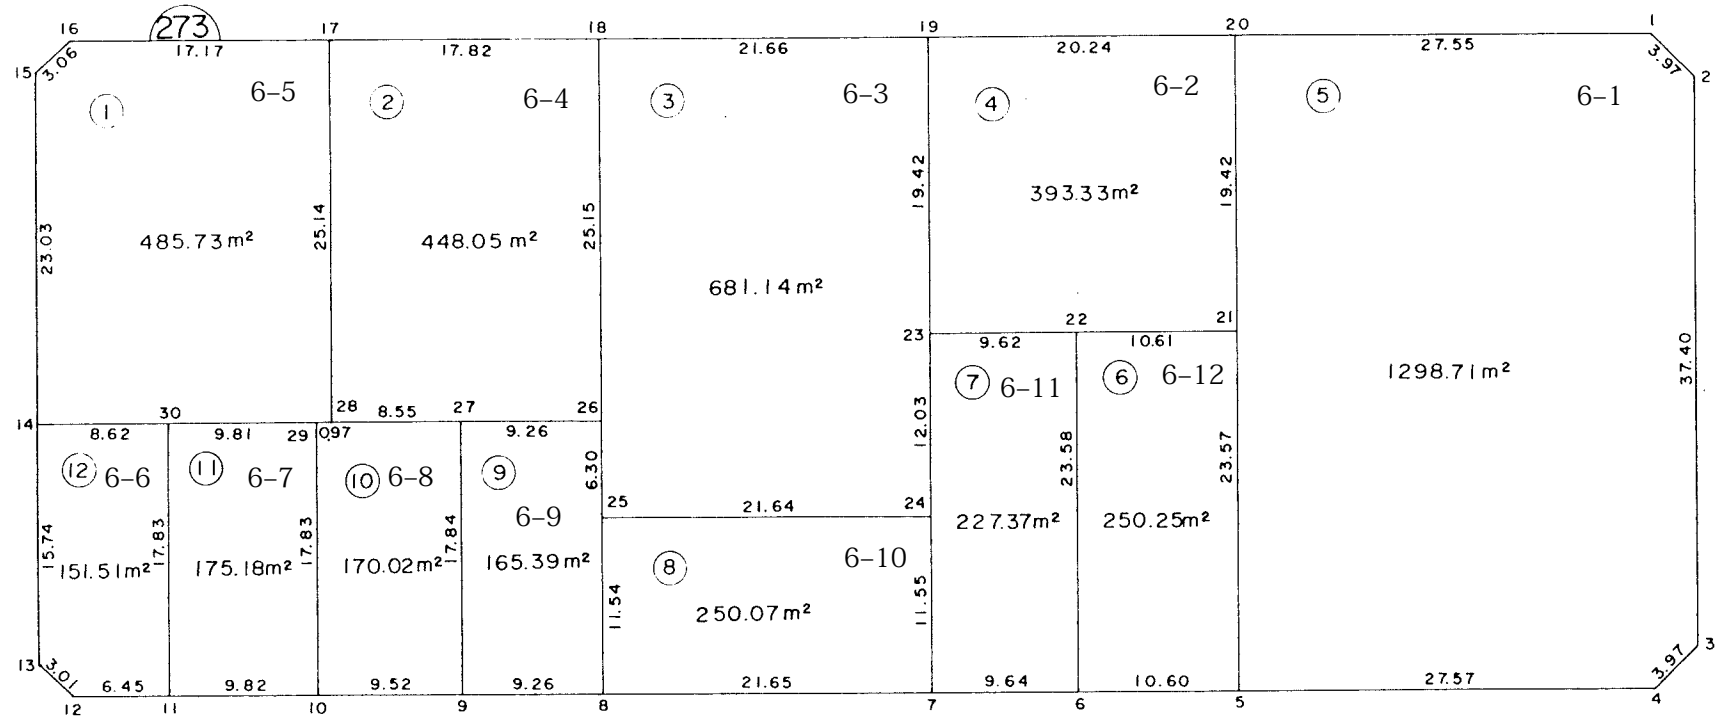


中妻四丁目 6 番地 1 ～ 1 2

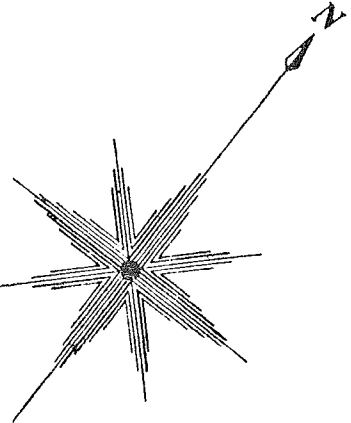

6-2

参考資料

※記載内容は換地処分当時のものです。 上尾市

面積（座標法）計算書

参考資料

※記載内容は換地処分当時のものです。 上尾市

| 地番 6-1 | | 面積 1298.7143375 | | 街区・画地 273-5 | |
|--------|-----------|-----------------|--------|-------------|-----------|
| 測点名 | X座標 | Y座標 | 距離 | 方向角 | 夾角 |
| 1 | -2126.421 | -23689.227 | 3.973 | 95-41-31 | 135- 1-32 |
| 2 | -2126.815 | -23685.274 | 37.402 | 140-44- 0 | 134-57-31 |
| 3 | -2155.772 | -23661.601 | 3.978 | 185-39-17 | 135- 4-43 |
| 4 | -2159.731 | -23661.993 | 27.572 | 230-45-50 | 134-53-27 |
| 5 | -2177.171 | -23683.349 | 23.577 | 320-44-44 | 90- 1- 6 |
| 21 | -2158.914 | -23698.268 | 19.426 | 320-46-12 | 179-58-32 |
| 20 | -2143.866 | -23710.554 | 27.553 | 50-43- 3 | 90- 3- 8 |

| 地番 6-2 | | 面積 393.3376980 | | 街区・画地 273-4 | |
|--------|-----------|----------------|--------|-------------|-----------|
| 測点名 | X座標 | Y座標 | 距離 | 方向角 | 夾角 |
| 21 | -2158.914 | -23698.268 | 10.619 | 230-43-57 | 90- 2-14 |
| 22 | -2165.635 | -23706.489 | 9.626 | 230-48-20 | 179-55-37 |
| 23 | -2171.718 | -23713.949 | 19.424 | 320-45-52 | 90- 2-29 |
| 19 | -2156.673 | -23726.235 | 20.246 | 50-45-39 | 90- 0-13 |
| 20 | -2143.866 | -23710.554 | 19.426 | 140-46-12 | 89-59-27 |

| 地番 6-3 | | 面積 681.1433220 | | 街区・画地 273-3 | |
|--------|-----------|----------------|--------|-------------|-----------|
| 測点名 | X座標 | Y座標 | 距離 | 方向角 | 夾角 |
| 24 | -2181.044 | -23706.341 | 21.640 | 230-42-44 | 90- 4-51 |
| 25 | -2194.747 | -23723.090 | 6.307 | 320-46-42 | 89-56- 1 |
| 26 | -2189.861 | -23727.078 | 25.153 | 320-43-21 | 180- 3-21 |
| 18 | -2170.390 | -23743.002 | 21.663 | 50-42-49 | 90- 0-33 |
| 19 | -2156.673 | -23726.235 | 19.424 | 140-45-52 | 89-56-57 |
| 23 | -2171.718 | -23713.949 | 12.036 | 140-47-35 | 179-58-17 |

| 地番 6-4 | | 面積 448.0556825 | | 街区・画地 273-2 | |
|--------|-----------|----------------|--------|-------------|-----------|
| 測点名 | X座標 | Y座標 | 距離 | 方向角 | 夾角 |
| 26 | -2189.861 | -23727.078 | 9.263 | 230-43-33 | 89-59-48 |
| 27 | -2195.725 | -23734.249 | 8.552 | 230-42-48 | 180- 0-45 |
| 28 | -2201.140 | -23740.868 | 25.141 | 320-42-39 | 90- 0- 9 |
| 17 | -2181.682 | -23756.788 | 17.820 | 50-40-46 | 90- 1-54 |
| 18 | -2170.390 | -23743.002 | 25.153 | 140-43-21 | 89-57-24 |

| 地番 6-5 | | 面積 485.7392000 | | 街区・画地 273-1 | |
|--------|-----------|----------------|--------|-------------|-----------|
| 測点名 | X座標 | Y座標 | 距離 | 方向角 | 夾角 |
| 28 | -2201.140 | -23740.868 | 0.978 | 230-48-34 | 89-54- 5 |
| 29 | -2201.758 | -23741.626 | 9.816 | 230-44- 2 | 180- 4-32 |
| 30 | -2207.971 | -23749.226 | 8.626 | 230-43-49 | 180- 0-14 |
| 14 | -2213.431 | -23755.904 | 23.033 | 320-42-11 | 90- 1-38 |
| 15 | -2195.606 | -23770.492 | 3.067 | 7-46-34 | 132-55-37 |
| 16 | -2192.567 | -23770.077 | 17.178 | 50-40-45 | 137- 5-49 |
| 17 | -2181.682 | -23756.788 | 25.141 | 140-42-39 | 89-58- 6 |

| 地番 6-6 | | 面積 151.5140400 | | 街区・画地 273-12 | |
|--------|-----------|----------------|--------|--------------|-----------|
| 測点名 | X座標 | Y座標 | 距離 | 方向角 | 夾角 |
| 11 | -2221.797 | -23737.960 | 6.456 | 230-37-10 | 90-12-22 |
| 12 | -2225.893 | -23742.950 | 3.011 | 275- 2-59 | 135-34-11 |
| 13 | -2225.628 | -23745.949 | 15.744 | 320-46-45 | 134-16-14 |
| 14 | -2213.431 | -23755.904 | 8.626 | 50-43-49 | 90- 2-56 |
| 30 | -2207.971 | -23749.226 | 17.835 | 140-49-32 | 89-54-17 |

| 地番 6-7 | | 面積 175.1889715 | | 街区・画地 273-11 | |
|--------|-----------|----------------|--------|--------------|----------|
| 測点名 | X座標 | Y座標 | 距離 | 方向角 | 夾角 |
| 10 | -2215.581 | -23730.349 | 9.827 | 230-45-40 | 90- 1-51 |
| 11 | -2221.797 | -23737.960 | 17.835 | 320-49-32 | 89-56- 8 |
| 30 | -2207.971 | -23749.226 | 9.816 | 50-44- 2 | 90- 5-29 |
| 29 | -2201.758 | -23741.626 | 17.839 | 140-47-31 | 89-56-31 |

| 地番 6-8 | | 面積 170.0235100 | | 街区・画地 273-10 | |
|--------|-----------|----------------|--------|--------------|-----------|
| 測点名 | X座標 | Y座標 | 距離 | 方向角 | 夾角 |
| 9 | -2209.556 | -23722.968 | 9.528 | 230-46-33 | 90- 1-21 |
| 10 | -2215.581 | -23730.349 | 17.839 | 320-47-31 | 89-59- 2 |
| 29 | -2201.758 | -23741.626 | 0.978 | 50-48-34 | 89-58-57 |
| 28 | -2201.140 | -23740.868 | 8.552 | 50-42-48 | 180- 5-46 |
| 27 | -2195.725 | -23734.249 | 17.848 | 140-47-54 | 89-54-55 |

| 地番 6-9 | | 面積 165.3901335 | | 街区・画地 273-9 | |
|--------|-----------|----------------|--------|-------------|-----------|
| 測点名 | X座標 | Y座標 | 距離 | 方向角 | 夾角 |
| 8 | -2203.697 | -23715.792 | 9.264 | 230-46-10 | 90- 2-10 |
| 9 | -2209.556 | -23722.968 | 17.848 | 320-47-54 | 89-58-16 |
| 27 | -2195.725 | -23734.249 | 9.263 | 50-43-33 | 90- 4-21 |
| 26 | -2189.861 | -23727.078 | 6.307 | 140-46-42 | 89-56-51 |
| 25 | -2194.747 | -23723.090 | 11.548 | 140-48-20 | 179-58-22 |

| 地番 6-10 | | 面積 250.0732160 | | 街区・画地 273-8 | |
|---------|-----------|----------------|--------|-------------|----------|
| 測点名 | X座標 | Y座標 | 距離 | 方向角 | 夾角 |
| 7 | -2189.993 | -23699.028 | 21.653 | 230-44- 7 | 90- 0-35 |
| 8 | -2203.697 | -23715.792 | 11.548 | 320-48-20 | 89-55-47 |
| 25 | -2194.747 | -23723.090 | 21.640 | 50-42-44 | 90- 5-36 |
| 24 | -2181.044 | -23706.341 | 11.557 | 140-44-41 | 89-58- 2 |

| 地番 6-11 | | 面積 227.3752240 | | 街区・画地 273-7 | |
|---------|-----------|----------------|--------|-------------|-----------|
| 測点名 | X座標 | Y座標 | 距離 | 方向角 | 夾角 |
| 6 | -2183.890 | -23691.556 | 9.648 | 230-45-31 | 89-57-27 |
| 7 | -2189.993 | -23699.028 | 11.557 | 320-44-41 | 90- 0-50 |
| 24 | -2181.044 | -23706.341 | 12.036 | 320-47-35 | 179-57- 6 |
| 23 | -2171.718 | -23713.949 | 9.626 | 50-48-20 | 89-59-14 |
| 22 | -2165.635 | -23706.489 | 23.585 | 140-42-58 | 90- 5-23 |

面積（座標法）計算書

参考資料

※記載内容は換地処分当時のものです。 上尾市

| 地番 | 6-12 | 面積 | 250.2575040 | 街区・画地 | 273-6 |
|-----|-----------|------------|-------------|-----------|----------|
| 測点名 | X座標 | Y座標 | 距離 | 方向角 | 夾角 |
| 5 | -2177.171 | -23683.349 | 10.607 | 230-41-35 | 90- 3- 9 |
| 6 | -2183.890 | -23691.556 | 23.585 | 320-42-58 | 89-58-37 |
| 22 | -2165.635 | -23706.489 | 10.619 | 50-43-57 | 89-59- 0 |
| 21 | -2158.914 | -23698.268 | 23.577 | 140-44-44 | 89-59-14 |