
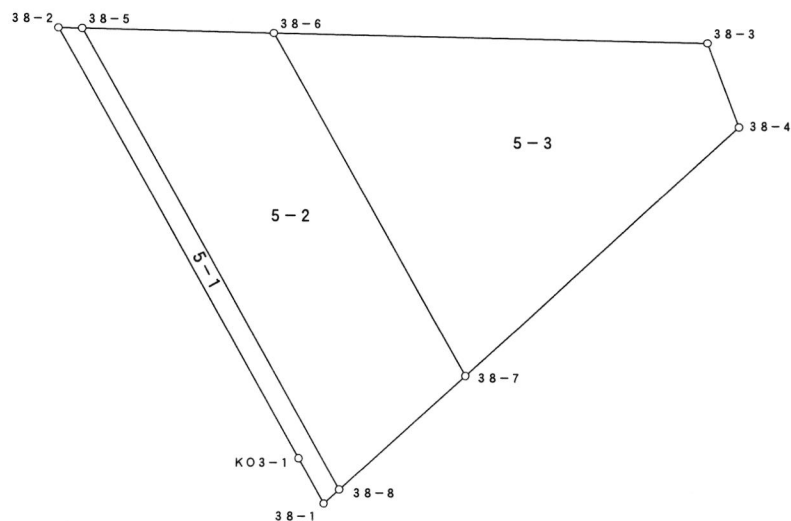


画地原子一覧表

2009/09/01

S=1:250

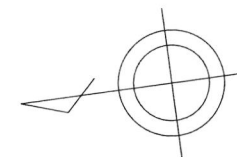

参考資料

※記載内容は換地処分当時のものです。 上尾市

座標面積計算書

参考資料

※記載内容は換地処分当時のものです。 上尾市

地 番 5-1

点 名	[1] X座標	[2] Y座標	[3]	[4]	[2]*[3]	[1]*[4]	夾 角	方向角	距 離
38-8	-3433.404	-18998.780	-5.812	-16.677	110420.909360	57258.878508	103° 20' 04"	325° 15' 28"	0.694
38-1	-3432.833	-18999.176	1.203	1.216	-22856.008728	-4174.324928	76° 39' 57"	68° 35' 31"	1.731
K03-1	-3432.201	-18997.564	6.586	16.801	-125117.956504	-57664.409001	179° 59' 49"	68° 35' 42"	16.314
38-2	-3426.247	-18982.375	5.180	15.065	-98328.702500	-51616.411055	59° 29' 35"	189° 06' 07"	0.783
38-5	-3427.021	-18982.499	-7.157	-16.405	135857.745343	56220.279505	120° 30' 35"	248° 35' 32"	17.487
					倍 面 積	24.013029			
					面 積	12.00			

座標面積計算書

参考資料

※記載内容は換地処分当時のものです。 上尾市

地 番 5-2

点 名	[1] X座標	[2] Y座標	[3]	[4]	[2]*[3]	[1]*[4]	夾 角	方向角	距 離
38-6	-3433.257	-18983.499	-10.977	-13.095	208381.868523	44958.500415	120° 30' 52"	248° 35' 45"	12.991
38-7	-3437.998	-18995.594	-0.147	-15.281	2792.352318	52536.047438	103° 20' 16"	325° 15' 29"	5.590
38-8	-3433.404	-18998.780	10.977	13.095	-208549.608060	-44960.425380	76° 39' 57"	68° 35' 32"	17.487
38-5	-3427.021	-18982.499	0.147	15.281	-2790.427353	-52368.307901	59° 28' 55"	189° 06' 37"	6.315
					倍 面 積	165.814572			
					面 積	82.90			

座標面積計算書

参考資料

※記載内容は換地処分当時のものです。 上尾市

地 番 5-3

点 名	[1] X座標	[2] Y座標	[3]	[4]	[2]*[3]	[1]*[4]	夾 角	方向角	距 離
38-6	-3433.257	-18983.499	-9.358	9.848	177647.583642	-33810.714936	59° 32' 26"	189° 03' 19"	14.277
38-3	-3447.356	-18985.746	-14.759	-5.158	280210.625214	17781.462248	111° 49' 47"	257° 13' 32"	2.984
38-4	-3448.016	-18988.657	9.358	-9.848	-177695.852206	33956.061568	111° 55' 35"	325° 17' 57"	12.185
38-7	-3437.998	-18995.594	14.759	5.158	-280355.971846	-17733.193684	76° 42' 12"	68° 35' 45"	12.991
				倍 面 積		193.615196			
				面 積		96.80			