
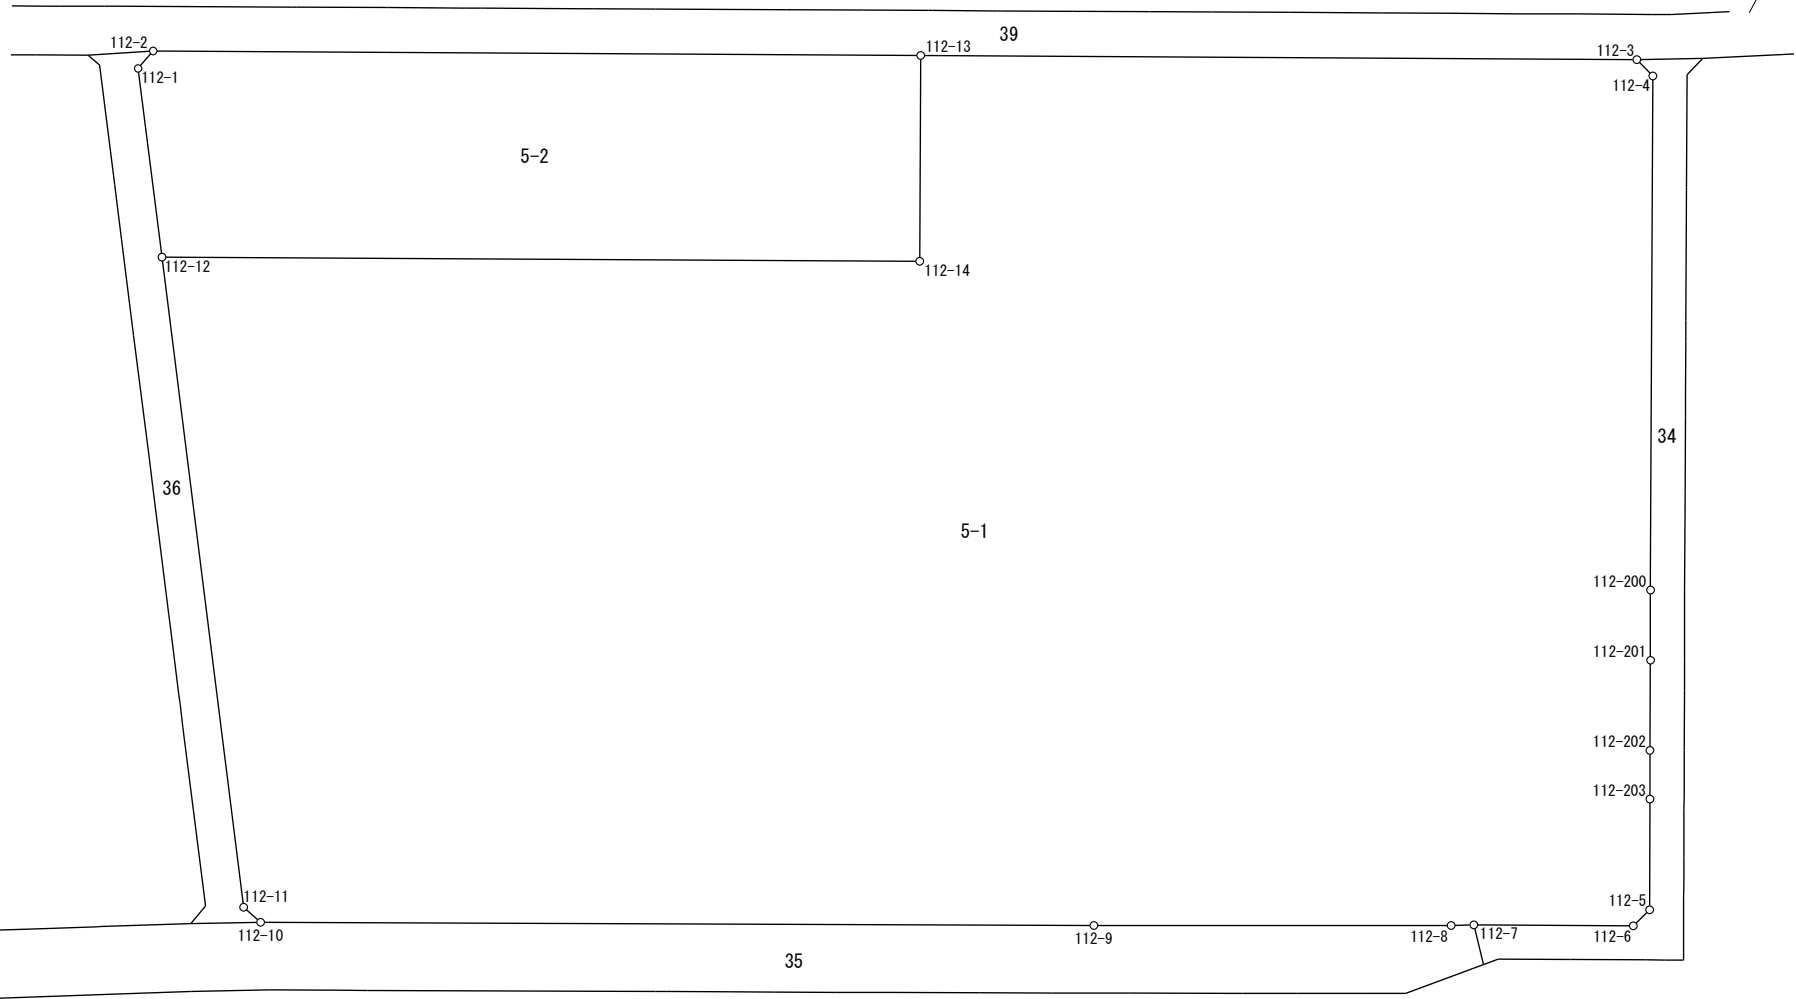


画地原子一覧表

S = 1 : 1, 000

参考資料

※記載内容は換地処分当時のものです。 上尾市

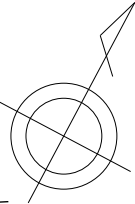

# 座 標 面 積 計 算 簿

## 参考資料

※記載内容は換地処分当時のものです。 上尾市

東今泉  
地 番 : 5-1

世界測地系  
(測地成果2011)

点 名	[1] X(i)	[2] X(i+1)-X(i-1)	[3] Y(i)	[4] Y(i+1)-Y(i-1)	[2]*[3]	[1]*[4]	方向角	夾 角	距 離
112-10	-3758.516	-50.662	-23122.715	-100.378	1171442.987330	377272.319048	283-30-28	221-17-15	2.971
112-11	-3757.822	71.539	-23125.604	-52.812	-1654382.584556	198458.095464	324-49-42	221-19-14	86.667
112-12	-3686.977	117.373	-23175.527	38.820	-2720181.130571	-143128.447140	62-19-55	277-30-13	100.200
112-14	-3640.449	70.633	-23086.784	76.085	-1630688.814272	-276983.562165	332-17-43	89-57-48	27.226
112-13	-3616.344	68.091	-23099.442	71.228	-1572864.105222	-257584.950432	62-19-46	270-02-03	94.718
112-3	-3572.358	43.084	-23015.556	86.763	-991602.214704	-309948.497154	107-24-26	225-04-40	3.015
112-4	-3573.260	-61.095	-23012.679	34.504	1405959.623505	-123291.763040	152-16-53	224-52-27	67.996
112-200	-3633.453	-68.391	-22981.052	35.988	1571697.127332	-130760.706564	151-59-20	179-42-27	9.285
112-201	-3641.651	-18.744	-22976.691	9.906	430675.096104	-36074.194806	152-15-54	180-16-34	11.914
112-202	-3652.197	-16.223	-22971.146	8.564	372660.901558	-31277.415108	151-59-46	179-43-52	6.429
112-203	-3657.874	-18.624	-22968.127	9.842	427758.397248	-36000.795908	152-12-40	180-12-54	14.634
112-5	-3670.821	-15.837	-22961.304	5.929	363638.171448	-21764.297709	197-11-21	224-58-41	3.025
112-6	-3673.711	-12.684	-22962.198	-19.569	291252.519432	71890.850559	242-19-32	225-08-11	21.087
112-7	-3683.505	-11.273	-22980.873	-21.288	259063.381329	78414.454440	240-29-22	178-09-50	3.002
112-8	-3684.984	-23.655	-22983.486	-44.353	543674.361330	163440.095352	242-01-08	181-31-46	47.265
112-9	-3707.160	-73.532	-23025.226	-139.229	1693090.918232	516144.179640	242-13-13	180-12-05	110.188
合 計				倍面積 面 積	-38805.364477 19402.68	38805.364477 19402.68			609.622

# 座 標 面 積 計 算 簿

## 参考資料

※記載内容は換地処分当時のものです。 上尾市

東今泉  
地 番 : 5-2

世界測地系  
(測地成果2011)

点 名	[1] X(i)	[2] X(i+1)-X(i-1)	[3] Y(i)	[4] Y(i+1)-Y(i-1)	[2]*[3]	[1]*[4]	方向角	夾 角	距 離
112-12	-3686.977	-25.980	-23175.527	-103.221	602100.191460	380573.452917	324-49-54	262-29-59	25.136
112-1	-3666.429	23.504	-23190.005	-13.803	-545057.877520	50607.719487	12-51-46	228-01-52	3.032
112-2	-3663.473	50.085	-23189.330	90.563	-1161437.593050	-331775.105299	62-19-54	229-28-08	101.493
112-13	-3616.344	23.024	-23099.442	102.546	-531841.552608	-370841.611824	152-17-43	269-57-49	27.226
112-14	-3640.449	-70.633	-23086.784	-76.085	1630688.814272	276983.562165	242-19-55	270-02-12	100.200
合 計				倍面積	-5548.017446	5548.017446			257.087
				面 積	2774.00	2774.00			