



画地原子一覧表

S=1:300

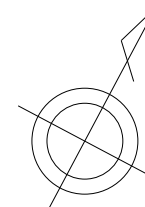

参考資料

※記載内容は換地処分当時のものです。 上尾市

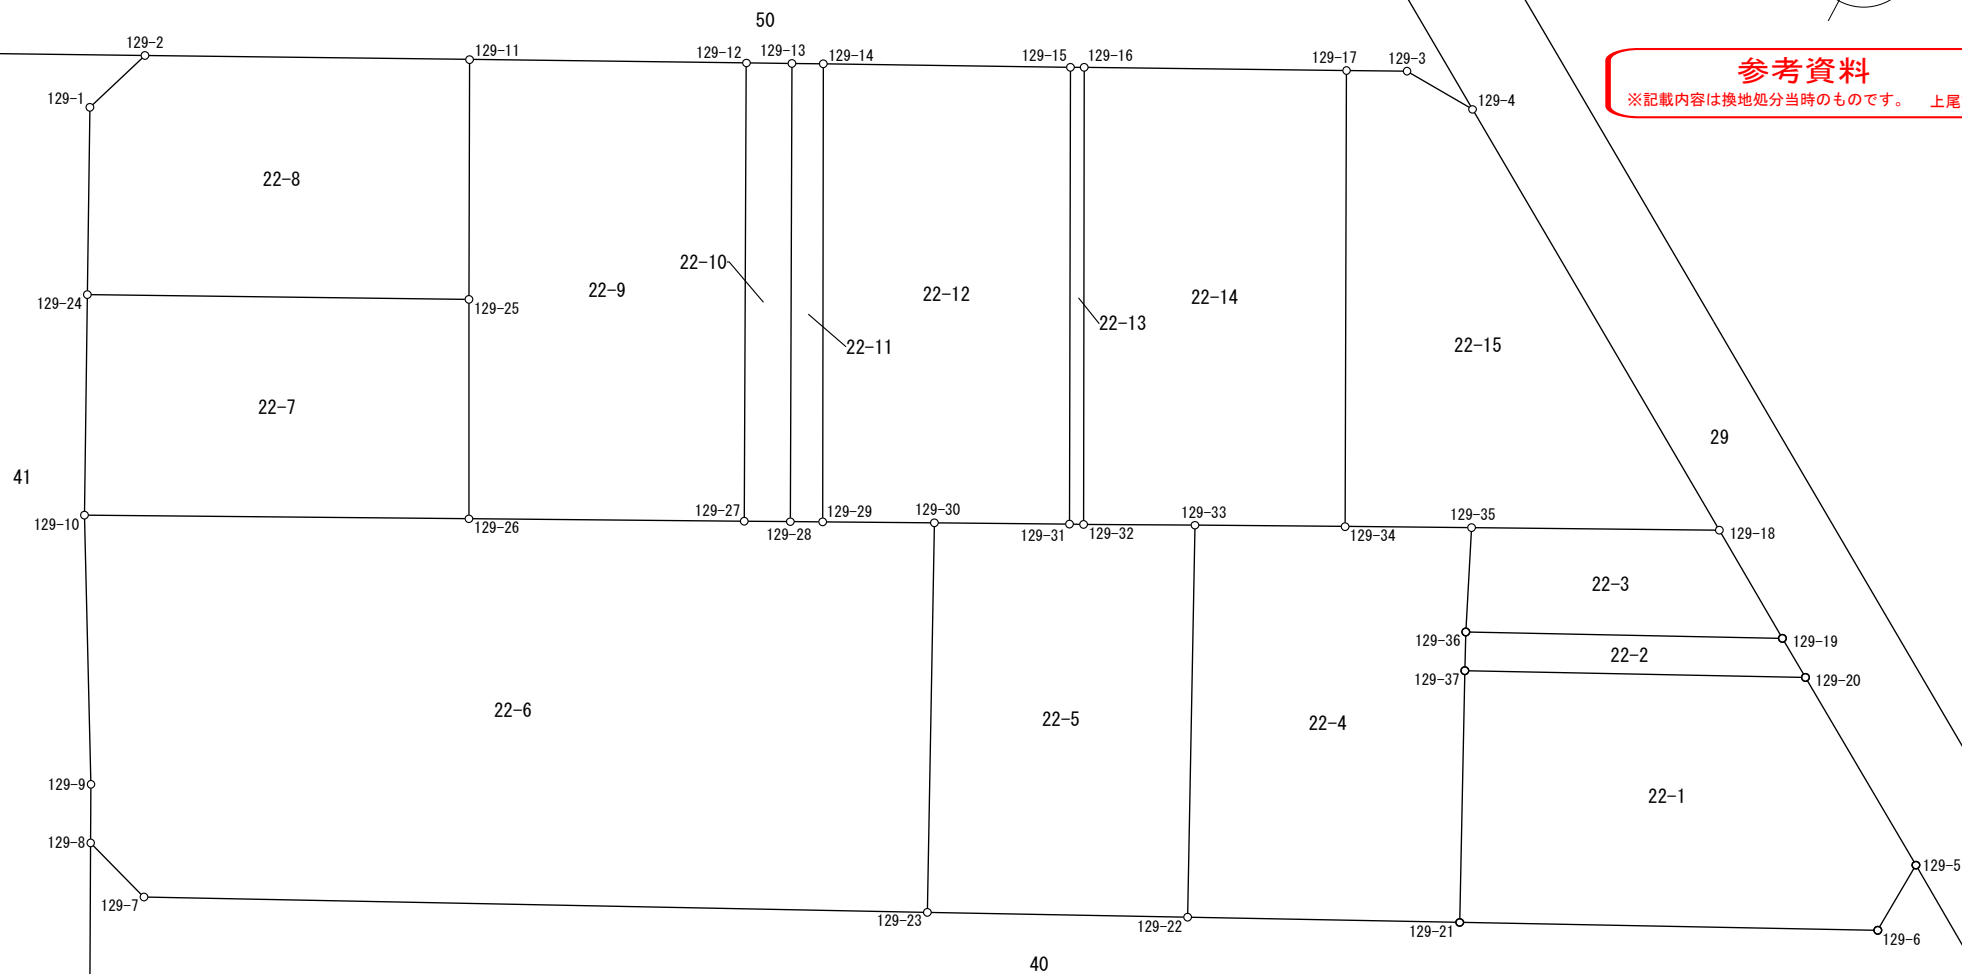

座 標 面 積 計 算 簿

参考資料

※記載内容は換地処分当時のものです。 上尾市

東今泉
地 番 : 22-1

世界測地系
(測地成果2011)

点 名	[1] X(i)	[2] X(i+1)-X(i-1)	[3] Y(i)	[4] Y(i+1)-Y(i-1)	[2]*[3]	[1]*[4]	方向角	夾 角	距 離
129-20	-3513.404	1.587	-22989.807	19.412	-36484.823709	-68202.198448	121-34-08	238-27-16	8.639
129-5	-3517.927	-7.517	-22982.446	7.242	172759.046582	-25476.827334	182-16-34	240-42-26	2.996
129-6	-3520.921	-10.504	-22982.565	-14.907	241408.862760	52486.369347	243-04-35	240-48-01	16.585
129-21	-3528.431	1.407	-22997.353	-19.293	-32357.275671	68074.019283	333-11-47	270-07-12	9.990
129-37	-3519.514	15.027	-23001.858	7.546	-345648.920166	-26558.252644	63-06-52	269-55-05	13.511
合 計				倍面積	-323.110204	323.110204			51.721
				面 積	161.55	161.55			

座 標 面 積 計 算 簿

参考資料

※記載内容は換地処分当時のものです。 上尾市

東今泉
地 番 : 22-2

世界測地系
(測地成果2011)

点 名	[1] X(i)	[2] X(i+1)-X(i-1)	[3] Y(i)	[4] Y(i+1)-Y(i-1)	[2]*[3]	[1]*[4]	方向角	夾 角	距 離
129-19	-3512.464	4.737	-22991.336	12.745	-108909.958632	-44766.353680	121-34-57	238-25-44	1.794
129-20	-3513.404	-7.050	-22989.807	-10.522	162078.139350	36968.036888	243-06-52	301-31-55	13.511
129-37	-3519.514	-4.737	-23001.858	-12.745	108959.801346	44856.205930	333-11-06	270-04-14	1.538
129-36	-3518.141	7.050	-23002.552	10.522	-162167.991600	-37017.879602	63-09-13	269-58-07	12.570
合 計				倍面積 面 積	-40.009536 20.00	40.009536 20.00			29.413

座 標 面 積 計 算 簿

参考資料

※記載内容は換地処分当時のものです。 上尾市

東今泉
地 番 : 22-3

世界測地系
(測地成果2011)

点 名	[1] X(i)	[2] X(i+1)-X(i-1)	[3] Y(i)	[4] Y(i+1)-Y(i-1)	[2]*[3]	[1]*[4]	方向角	夾 角	距 離
129-35	-3514.377	8.286	-23004.295	6.987	-190613.588370	-24554.952099	62-37-00	267-27-51	9.831
129-18	-3509.855	1.913	-22995.565	12.959	-43990.515845	-45484.210945	121-40-18	239-03-18	4.969
129-19	-3512.464	-8.286	-22991.336	-6.987	190506.210096	24541.585968	243-09-13	301-28-55	12.570
129-36	-3518.141	-1.913	-23002.552	-12.959	44003.881976	45591.589219	335-09-09	271-59-56	4.147
合 計				倍面積 面 積	-94.012143 47.00	94.012143 47.00			31.517

座 標 面 積 計 算 簿

参考資料

※記載内容は換地処分当時のものです。 上尾市

東今泉
地 番 : 22-4

世界測地系
(測地成果2011)

点 名	[1] X(i)	[2] X(i+1)-X(i-1)	[3] Y(i)	[4] Y(i+1)-Y(i-1)	[2]*[3]	[1]*[4]	方向角	夾 角	距 離
129-35	-3514.377	-1.445	-23004.295	6.190	33241.206275	-21753.993630	155-09-09	272-41-36	4.147
129-36	-3518.141	-5.137	-23002.552	2.437	118164.109624	-8573.709617	153-11-06	178-01-57	1.538
129-37	-3519.514	-10.290	-23001.858	5.199	236689.118820	-18297.953286	153-11-47	180-00-41	9.990
129-21	-3528.431	-13.798	-22997.353	-5.122	317317.476694	18072.623582	243-06-52	269-55-05	10.793
129-22	-3533.312	8.983	-23006.980	-16.673	-206671.701340	58910.910976	333-03-33	269-56-41	15.551
129-33	-3519.448	16.616	-23014.026	-1.762	-382401.056016	6201.267376	62-29-19	269-25-46	5.957
129-34	-3516.696	5.071	-23008.742	9.731	-116677.330682	-34220.968776	62-27-33	179-58-14	5.015
合 計				倍面積	-338.176625	338.176625			52.991
				面 積	169.08	169.08			

座 標 面 積 計 算 簿

参考資料

※記載内容は換地処分当時のものです。 上尾市

東今泉
地 番 : 22-5

世界測地系
(測地成果2011)

点 名	[1] X(i)	[2] X(i+1)-X(i-1)	[3] Y(i)	[4] Y(i+1)-Y(i-1)	[2]*[3]	[1]*[4]	方向角	夾 角	距 離
129-33	-3519.448	-11.824	-23014.026	10.963	272117.843424	-38583.708424	153-03-33	270-34-12	15.551
129-22	-3533.312	-18.537	-23006.980	-2.162	426480.388260	7639.020544	243-05-33	270-02-00	10.325
129-23	-3537.985	9.100	-23016.188	-16.213	-209447.310800	57361.350805	333-02-31	269-56-58	15.452
129-30	-3524.212	16.245	-23023.193	-2.252	-374011.770285	7936.525424	62-31-17	269-28-46	5.357
129-31	-3521.740	2.724	-23018.440	5.250	-62702.230560	-18489.135000	63-06-47	180-35-30	0.557
129-32	-3521.488	2.292	-23017.943	4.414	-52757.125356	-15543.848032	62-29-21	179-22-34	4.416
合 計				倍面積 面 積	-320.205317 160.10	320.205317 160.10			51.658

座 標 面 積 計 算 簿

参考資料

※記載内容は換地処分当時のものです。 上尾市

東今泉
地 番 : 22-6

世界測地系
(測地成果2011)

点 名	[1] X(i)	[2] X(i+1)-X(i-1)	[3] Y(i)	[4] Y(i+1)-Y(i-1)	[2]*[3]	[1]*[4]	方向角	夾 角	距 離
129-30	-3524.212	-11.725	-23023.193	10.937	269946.937925	-38544.306644	153-02-31	270-33-18	15.452
129-23	-3537.985	-27.835	-23016.188	-20.720	640655.592980	73307.049200	243-06-22	270-03-51	31.087
129-7	-3552.047	-13.153	-23043.913	-30.599	303096.587689	108689.086153	287-33-05	224-26-43	3.014
129-8	-3551.138	2.967	-23046.787	-3.954	-68379.817029	14041.199652	332-18-37	224-45-32	2.324
129-9	-3549.080	11.364	-23047.867	-6.325	-261915.960588	22447.931000	330-35-37	178-17-00	10.682
129-10	-3539.774	16.341	-23053.112	8.298	-376710.903192	-29373.044652	62-33-00	271-57-23	15.261
129-26	-3532.739	12.074	-23039.569	23.231	-278179.756106	-82069.059709	62-31-11	179-58-11	10.920
129-27	-3527.700	5.880	-23029.881	11.306	-135415.700280	-39884.176200	62-32-08	180-00-57	1.823
129-28	-3526.859	1.440	-23028.263	2.756	-33160.698720	-9720.023404	62-14-22	179-42-14	1.286
129-29	-3526.260	2.647	-23027.125	5.070	-60952.799875	-17878.138200	62-29-13	180-14-51	4.433
合 計				倍面積	-1016.517196	1016.517196			96.282
				面 積	508.25	508.25			

座 標 面 積 計 算 簿

参考資料

※記載内容は換地処分当時のものです。 上尾市

東今泉
地 番 : 22-7

世界測地系
(測地成果2011)

点 名	[1] X(i)	[2] X(i+1)-X(i-1)	[3] Y(i)	[4] Y(i+1)-Y(i-1)	[2]*[3]	[1]*[4]	方向角	夾 角	距 離
129-24	-3531.995	14.713	-23057.120	9.456	-339239.406560	-33398.544720	62-45-05	270-00-38	15.144
129-25	-3525.061	-0.744	-23043.656	17.551	17144.480064	-61868.345611	151-58-25	269-13-20	8.698
129-26	-3532.739	-14.713	-23039.569	-9.456	338981.178697	33405.579984	242-33-00	270-34-35	15.261
129-10	-3539.774	0.744	-23053.112	-17.551	-17151.515328	62126.573474	332-44-27	270-11-27	8.750
合 計				倍面積 面 積	-265.263127 132.63	265.263127 132.63			47.853

座 標 面 積 計 算 簿

参考資料

※記載内容は換地処分当時のものです。 上尾市

東今泉
地 番 : 22-8

世界測地系
(測地成果2011)

点 名	[1] X(i)	[2] X(i+1)-X(i-1)	[3] Y(i)	[4] Y(i+1)-Y(i-1)	[2]*[3]	[1]*[4]	方向角	夾 角	距 離
129-1	-3525.387	9.448	-23060.508	-2.431	-217875.679584	8570.215797	18-37-21	225-46-02	2.996
129-2	-3522.547	8.748	-23059.551	12.404	-201724.952148	-43693.672988	62-42-03	224-04-42	12.881
129-11	-3516.639	-2.514	-23048.104	15.895	57942.933456	-55896.976905	152-09-35	269-27-32	9.524
129-25	-3525.061	-15.356	-23043.656	-9.016	353858.381536	31781.949976	242-45-05	270-35-30	15.144
129-24	-3531.995	-0.326	-23057.120	-16.852	7516.621120	59521.179740	332-51-19	270-06-14	7.425
合 計				倍面積	-282.695620	282.695620			47.970
				面 積	141.34	141.34			

座 標 面 積 計 算 簿

参考資料

※記載内容は換地処分当時のものです。 上尾市

東今泉
地 番 : 22-9

世界測地系
(測地成果2011)

点 名	[1] X(i)	[2] X(i+1)-X(i-1)	[3] Y(i)	[4] Y(i+1)-Y(i-1)	[2]*[3]	[1]*[4]	方向角	夾 角	距 離
129-11	-3516.639	13.454	-23048.104	5.310	-310089.191216	-18673.353090	62-43-15	270-33-40	10.979
129-12	-3511.607	-11.061	-23038.346	18.223	254827.145106	-63992.014361	152-15-19	269-32-04	18.183
129-27	-3527.700	-21.132	-23029.881	-1.223	486667.445292	4314.377100	242-31-11	270-15-52	10.920
129-26	-3532.739	2.639	-23039.569	-13.775	-60801.422591	48663.479725	331-58-25	269-27-14	8.698
129-25	-3525.061	16.100	-23043.656	-8.535	-371002.861600	30086.395635	332-09-35	180-11-10	9.524
合 計				倍面積	-398.885009	398.885009			58.304
				面 積	199.44	199.44			

座 標 面 積 計 算 簿

参考資料

※記載内容は換地処分当時のものです。 上尾市

東今泉
地 番 : 22-10

世界測地系
(測地成果2011)

点 名	[1] X(i)	[2] X(i+1)-X(i-1)	[3] Y(i)	[4] Y(i+1)-Y(i-1)	[2]*[3]	[1]*[4]	方向角	夾 角	距 離
129-27	-3527.700	15.252	-23029.881	-10.083	-351251.745012	35569.799100	332-15-19	269-43-11	18.183
129-12	-3511.607	16.922	-23038.346	-6.859	-389854.891012	24086.112413	62-41-52	270-26-33	1.807
129-13	-3510.778	-15.252	-23036.740	10.083	351356.358480	-35399.174574	152-12-16	269-30-24	18.178
129-28	-3526.859	-16.922	-23028.263	6.859	389684.266486	-24190.725881	242-32-08	270-19-52	1.823
合 計				倍面積	-66.011058	66.011058			39.991
				面 積	33.00	33.00			

座 標 面 積 計 算 簿

参考資料

※記載内容は換地処分当時のものです。 上尾市

東今泉
地 番 : 22-11

世界測地系
(測地成果2011)

点 名	[1] X(i)	[2] X(i+1)-X(i-1)	[3] Y(i)	[4] Y(i+1)-Y(i-1)	[2]*[3]	[1]*[4]	方向角	夾 角	距 離
129-13	-3510.778	16.652	-23036.740	-7.370	-383607.794480	25874.433860	62-42-54	270-30-38	1.245
129-14	-3510.207	-15.482	-23035.633	9.615	356637.670106	-33750.640305	152-04-36	269-21-42	18.168
129-29	-3526.260	-16.652	-23027.125	7.370	383447.685500	-25988.536200	242-14-22	270-09-46	1.286
129-28	-3526.859	15.482	-23028.263	-9.615	-356523.567766	33910.749285	332-12-16	269-57-54	18.178
合 計				倍面積	-46.006640	46.006640			38.877
				面 積	23.00	23.00			

座 標 面 積 計 算 簿

参考資料

※記載内容は換地処分当時のものです。 上尾市

東今泉
地 番 : 22-12

世界測地系
(測地成果2011)

点 名	[1] X(i)	[2] X(i+1)-X(i-1)	[3] Y(i)	[4] Y(i+1)-Y(i-1)	[2]*[3]	[1]*[4]	方向角	夾 角	距 離
129-14	-3510.207	20.540	-23035.633	0.210	-473151.901820	-737.143470	62-45-57	270-41-21	9.804
129-15	-3505.720	-11.533	-23026.915	17.193	265569.410695	-60273.843960	152-07-12	269-21-15	18.123
129-31	-3521.740	-18.492	-23018.440	3.722	425656.992480	-13107.916280	242-31-17	270-24-05	5.357
129-30	-3524.212	-4.520	-23023.193	-8.685	104064.832360	30607.781220	242-29-13	179-57-56	4.433
129-29	-3526.260	14.005	-23027.125	-12.440	-322494.885625	43866.674400	332-04-36	269-35-23	18.168
合 計				倍面積	-355.551910	355.551910			55.885
				面 積	177.77	177.77			

座 標 面 積 計 算 簿

参考資料

※記載内容は換地処分当時のものです。 上尾市

東今泉
地 番 : 22-13

世界測地系
(測地成果2011)

点 名	[1] X(i)	[2] X(i+1)-X(i-1)	[3] Y(i)	[4] Y(i+1)-Y(i-1)	[2]*[3]	[1]*[4]	方向角	夾 角	距 離
129-15	-3505.720	16.268	-23026.915	-7.987	-374601.853220	28000.185640	63-03-38	270-56-26	0.547
129-16	-3505.472	-15.768	-23026.427	8.972	363080.700936	-31451.094784	152-05-20	269-01-42	18.124
129-32	-3521.488	-16.268	-23017.943	7.987	374455.896724	-28126.124656	243-06-47	271-01-27	0.557
129-31	-3521.740	15.768	-23018.440	-8.972	-362954.761920	31597.051280	332-07-12	269-00-25	18.123
合 計				倍面積	-20.017480	20.017480			37.351
				面 積	10.00	10.00			

座 標 面 積 計 算 簿

参考資料

※記載内容は換地処分当時のものです。 上尾市

東今泉
地 番 : 22-14

世界測地系
(測地成果2011)

点 名	[1] X(i)	[2] X(i+1)-X(i-1)	[3] Y(i)	[4] Y(i+1)-Y(i-1)	[2]*[3]	[1]*[4]	方向角	夾 角	距 離
129-16	-3505.472	20.791	-23026.427	0.763	-478742.443757	-2674.675136	62-41-20	270-36-00	10.407
129-17	-3500.697	-11.224	-23017.180	17.685	258344.828320	-61909.826445	152-11-33	269-30-13	18.087
129-34	-3516.696	-18.751	-23008.742	3.154	431436.921242	-11091.659184	242-29-19	270-17-46	5.957
129-33	-3519.448	-4.792	-23014.026	-9.201	110283.212592	32382.441048	242-29-21	180-00-02	4.416
129-32	-3521.488	13.976	-23017.943	-12.401	-321698.771368	43669.972688	332-05-20	269-35-59	18.124
合 計				倍面積	-376.252971	376.252971			56.991
				面 積	188.12	188.12			

座 標 面 積 計 算 簿

参考資料

※記載内容は換地処分当時のものです。 上尾市

東今泉
地 番 : 22-15

世界測地系
(測地成果2011)

点 名	[1] X(i)	[2] X(i+1)-X(i-1)	[3] Y(i)	[4] Y(i+1)-Y(i-1)	[2]*[3]	[1]*[4]	方向角	夾 角	距 離
129-17	-3500.697	17.101	-23017.180	-6.305	-393616.795180	22071.894585	62-40-38	270-29-05	2.400
129-3	-3499.595	0.986	-23015.047	5.133	-22692.836342	-17963.421135	92-12-52	209-32-14	3.002
129-4	-3499.711	-10.260	-23012.047	19.482	236103.602220	-68181.369702	121-36-38	209-23-46	19.353
129-18	-3509.855	-14.666	-22995.565	7.752	337252.956290	-27208.395960	242-37-00	301-00-22	9.831
129-35	-3514.377	-6.841	-23004.295	-13.177	157372.382095	46308.945729	242-27-33	179-50-33	5.015
129-34	-3516.696	13.680	-23008.742	-12.885	-314759.590560	45312.627960	332-11-33	269-44-00	18.087
合 計				倍面積 面 積	-340.281477 170.14	340.281477 170.14			57.688