



10 街区

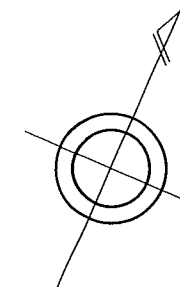

原市中三丁目

11番地1~12

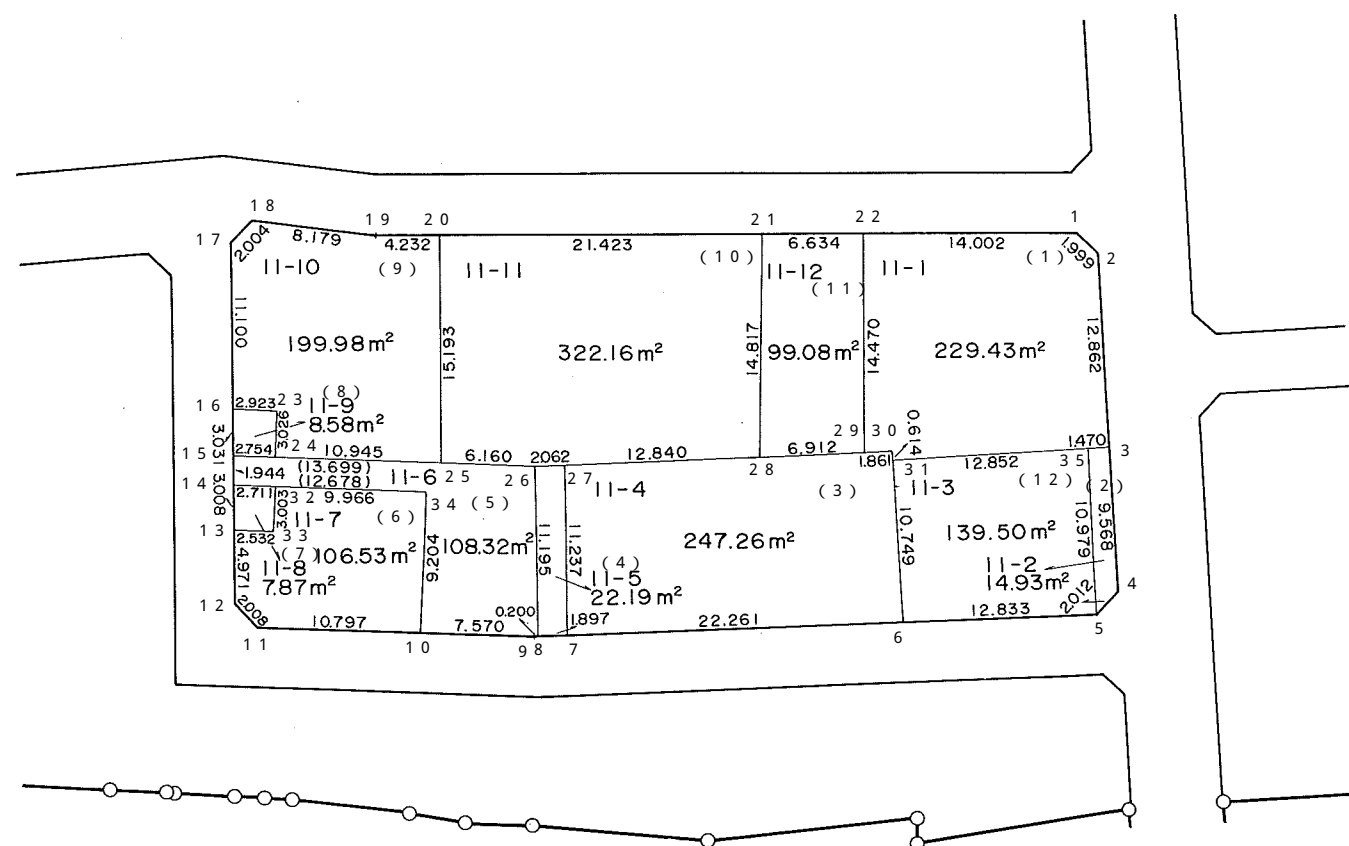

参考資料

※記載内容は換地処分当時のものです。

上尾市