上尾市上平塚土地区画整理事業出来形確認測量　画地原子図

平成十六年二月

大字平塚３１０８～３１０９

1／500

N

18BLOCK

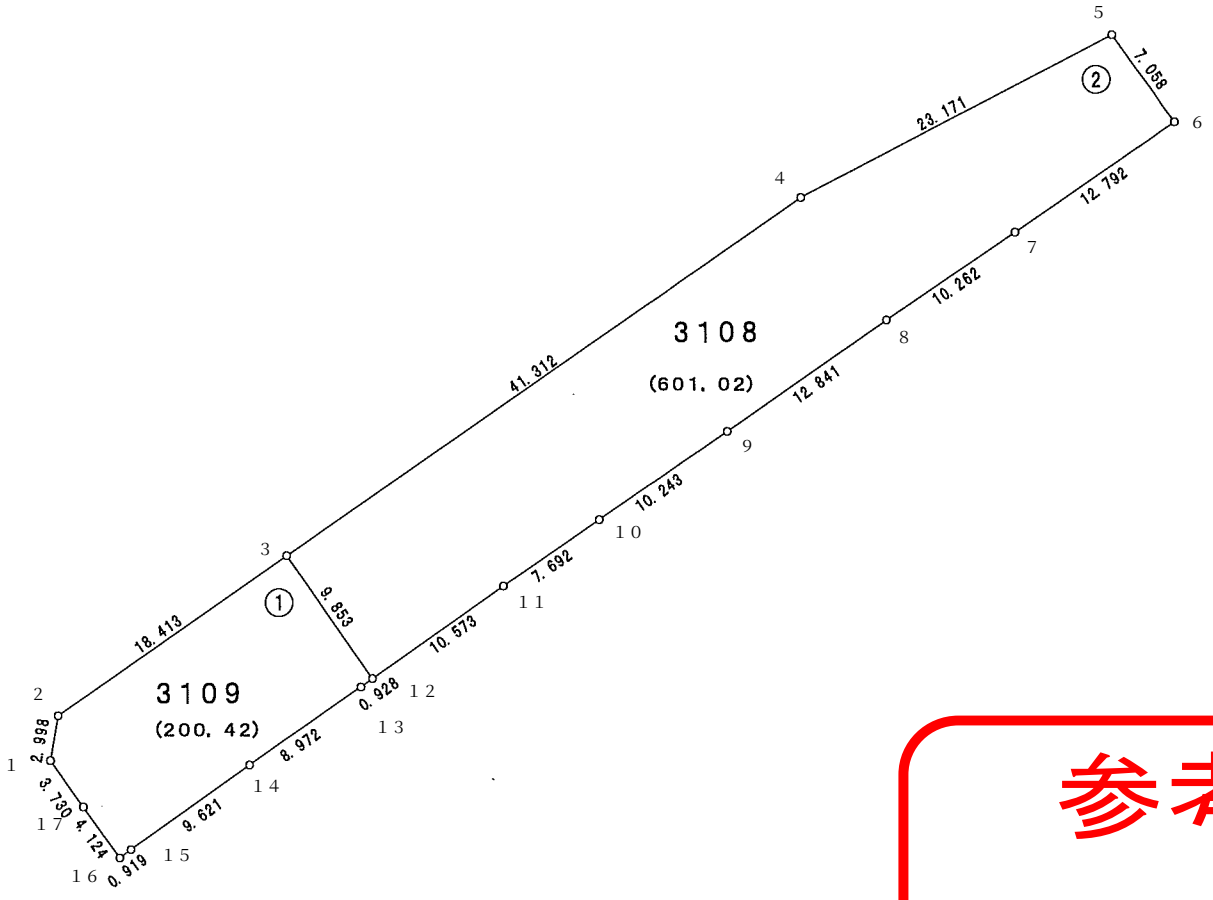

参考資料

※記載内容は換地処分当時のものです。

上尾市

東武計画株式会社

上尾市上平塚土地区画整理組合