

## 第 5 5 回

### 上尾市都市計画審議会 議案

( 開催日 令和 6 年 1 0 月 1 1 日 )

#### 議 案 名

第 1 号議案 上尾都市計画下水道の変更 (上尾市決定)

## 上尾都市計画下水道の変更（上尾市決定）

上尾都市計画下水道「2.排水区域」を次のように変更する。

### 2. 排水区域

「排水区域は総括図表示のとおり」

（備考） 汚水面積 約 2,686 ha

雨水面積 約 2,065 ha

### 理 由

本市の公共下水道事業は、昭和 46 年度に都市計画を定め、現在まで数次にわたる事業区域の拡大をし、地域住民の生活環境の改善と河川等の公共用水域の水質保全等に寄与してきた。

今回の排水区域の変更のうち、污水計画については、区域外流入による区域の追加及び令和 4 年 9 月 20 日に告示された都市計画用途地域の変更に伴い「上尾市公共下水道全体計画区域の見直し」を行ったところであり、この区域の見直しに伴う排水区域の変更を行うものである。

また、雨水計画については、近年増加傾向にある集中豪雨による都市型水害への対策強化として、その被害が著しい地区 17.7ha について都市計画決定するものである。

## 上尾都市計画下水道の変更（上尾市決定）

（新 旧 対 照）

### 2. 排水区域

（ ）変更前

「排水区域は総括図表示のとおり」

（約 2,684 ha）

（備考） 汚水面積 約 2,686 ha

（約 2,047 ha）

雨水面積 約 2,065 ha

新旧対照表（参考）


新				旧					
1. 下水道の名称				1. 下水道の名称					
名 称		備 考		名 称		備 考			
上尾公共下水道				上尾公共下水道					
2. 排水区域				2. 排水区域					
名 称	面 積	備 考		名 称	面 積	備 考			
上尾公共 下水道	汚水 約 2,686ha	合流		上 尾 公 共 下 水 道	汚水 約 2,684ha	合流			
		鴨川第2 処理分区	約 20.4 ha			鴨川第2 処理分区	約 20.4 ha		
		鴨川第3 処理分区	約 27.8 ha			鴨川第3 処理分区	約 27.8 ha		
		鴨川第5 処理分区	約 93.3 ha			鴨川第5 処理分区	約 93.3 ha		
		分流汚水				分流汚水			
		鴨川第1 処理分区	約 264.6 ha			鴨川第1 処理分区	約 264.6 ha		
		鴨川第2 処理分区	約 49.7 ha			鴨川第2 処理分区	約 49.7 ha		
		鴨川第3 処理分区	約 13.8 ha			鴨川第3 処理分区	約 13.8 ha		
		鴨川第4 処理分区	約 11.4 ha			鴨川第4 処理分区	約 11.4 ha		
		鴨川第5 処理分区	約 388.2 ha			鴨川第5 処理分区	約 388.2 ha		
		鴨川第6 処理分区	約 566.4 ha			鴨川第6 処理分区	約 562.2 ha		
		鴨川第9 処理分区	約 0 ha			鴨川第9 処理分区	約 0 ha		
		鴨川第10 処理分区	約 21 ha			鴨川第10 処理分区	約 18.5 ha		
		鴨川第11 処理分区	約 91.5 ha			鴨川第11 処理分区	約 97.5 ha		
		芝川第1 処理分区	約 373.1 ha			芝川第1 処理分区	約 373.1 ha		
		芝川第2-1 処理分区	約 12.5 ha			芝川第2-1 処理分区	約 12.5 ha		
		芝川第2-2 処理分区	約 28.5 ha			芝川第2-2 処理分区	約 28.5 ha		
		芝川第2-3 処理分区	約 66.5 ha			芝川第2-3 処理分区	約 66.4 ha		
		芝川第3-1 処理分区	約 208 ha			芝川第3-1 処理分区	約 207.5 ha		
		芝川第3-2 処理分区	約 13.2 ha			芝川第3-2 処理分区	約 13.2 ha		
		芝川第3-3 処理分区	約 10.6 ha			芝川第3-3 処理分区	約 10.6 ha		
		芝川第4 処理分区	約 208.4 ha			芝川第4 処理分区	約 208.4 ha		
		芝川第6 処理分区	約 1.9 ha			芝川第6 処理分区	約 1.9 ha		
		荒川第1 処理分区	約 215.3 ha			荒川第1 処理分区	約 214.5 ha		
	雨水 約 2,065ha	雨水 約 2,047ha	雨水			雨水 約 2,047ha	雨水 約 2,047ha	雨水	
			鴨川排水区		約 158.2 ha			鴨川排水区	約 158.2 ha
			鴨川左岸第1 排水区		約 48.5 ha			鴨川左岸第1 排水区	約 48.5 ha
			鴨川左岸第2 排水区		約 53.5 ha			鴨川左岸第2 排水区	約 53.5 ha
			鴨川左岸第3 排水区		約 22.8 ha			鴨川左岸第3 排水区	約 22.8 ha
			鴨川左岸第4 排水区		約 26.0 ha			鴨川左岸第4 排水区	約 26.0 ha
			鴨川左岸第5 排水区		約 36.6 ha			鴨川左岸第5 排水区	約 36.6 ha
			鴨川左岸第7 排水区		約 11.9 ha			鴨川左岸第7 排水区	約 11.9 ha
			鴨川左岸第8 排水区		約 7.1 ha			鴨川左岸第8 排水区	約 7.1 ha
			鴨川左岸第9 排水区		約 8.7 ha			鴨川左岸第9 排水区	約 8.7 ha
			鴨川左岸第10 排水区		約 1.5 ha			鴨川左岸第10 排水区	約 1.5 ha
			鴨川左岸第11 排水区		約 6.8 ha			鴨川左岸第11 排水区	約 6.8 ha
			鴨川左岸第その他		約 33.9 ha			鴨川左岸第その他	約 33.9 ha
			鴨川右岸第1 排水区		約 46.2 ha			鴨川右岸第1 排水区	約 46.2 ha
			鴨川右岸第2 排水区		約 63.5 ha			鴨川右岸第2 排水区	約 63.5 ha
			鴨川右岸第3 排水区		約 25.6 ha			鴨川右岸第3 排水区	約 25.6 ha
			鴨川右岸第4-1 排水区		約 15.6 ha			鴨川右岸第4-1 排水区	約 15.6 ha
			鴨川右岸第4-2 排水区		約 5.8 ha			鴨川右岸第4-2 排水区	約 5.8 ha
			鴨川右岸第5 排水区		約 2.3 ha			鴨川右岸第5 排水区	約 2.3 ha
			鴨川右岸第6 排水区		約 122.7 ha			鴨川右岸第6 排水区	約 122.7 ha
			鴨川右岸第7 排水区		約 27.7 ha			鴨川右岸第7 排水区	約 27.7 ha
			鴨川右岸第8 排水区		約 68.2 ha			鴨川右岸第8 排水区	約 68.2 ha
			鴨川右岸第9 排水区		約 19.9 ha			鴨川右岸第9 排水区	約 19.9 ha
鴨川右岸第10 排水区			約 20.7 ha	鴨川右岸第10 排水区	約 20.7 ha				
鴨川右岸第11 排水区			約 20.0 ha	鴨川右岸第11 排水区	約 20.0 ha				
鴨川右岸第12 排水区			約 11.8 ha	鴨川右岸第12 排水区	約 11.8 ha				
鴨川右岸第13 排水区			約 8.5 ha	鴨川右岸第13 排水区	約 8.5 ha				
鴨川右岸第14 排水区			約 11.1 ha	鴨川右岸第14 排水区	約 11.1 ha				
鴨川右岸第15 排水区			約 8.0 ha	鴨川右岸第15 排水区	約 8.0 ha				
鴨川右岸第16 排水区			約 23.8 ha	鴨川右岸第16 排水区	約 23.8 ha				
鴨川右岸第17 排水区			約 2.2 ha	鴨川右岸第17 排水区	約 2.2 ha				
芝川右岸第1 排水区			約 38.9 ha	芝川右岸第1 排水区	約 38.9 ha				
芝川右岸第2 排水区			約 33.9 ha	芝川右岸第2 排水区	約 33.9 ha				
芝川右岸第3 排水区			約 11.0 ha	芝川右岸第3 排水区	約 11.0 ha				
芝川右岸第4 排水区			約 12.6 ha	芝川右岸第4 排水区	約 12.6 ha				
芝川右岸第5 排水区			約 27.6 ha	芝川右岸第5 排水区	約 27.6 ha				



		芝川右岸第 6 排水区	約	26.7 ha			芝川右岸第 6 排水区	約	26.7 ha
		芝川右岸第 7 排水区	約	13.5 ha			芝川右岸第 7 排水区	約	13.5 ha
		芝川右岸第 8 排水区	約	11.3 ha			芝川右岸第 8 排水区	約	11.3 ha
		芝川右岸第 9 排水区	約	21.9 ha			芝川右岸第 9 排水区	約	21.9 ha
		芝川右岸第 10 排水区	約	9.7 ha			芝川右岸第 10 排水区	約	9.7 ha
		芝川右岸第 11 排水区	約	25.7 ha			芝川右岸第 11 排水区	約	25.7 ha
		芝川右岸第 12 排水区	約	10.6 ha			芝川右岸第 12 排水区	約	10.6 ha
		芝川右岸第 13 排水区	約	56.8 ha			芝川右岸第 13 排水区	約	56.8 ha
		芝川右岸第 14 排水区	約	2.5 ha			芝川右岸第 14 排水区	約	2.5 ha
		芝川右岸第 15 排水区	約	31.6 ha			芝川右岸第 15 排水区	約	31.6 ha
		芝川右岸第 17 排水区	約	15.0 ha			芝川右岸第 17 排水区	約	15.0 ha
		芝川右岸第 18 排水区	約	20.3 ha			芝川右岸第 18 排水区	約	20.3 ha
		芝川右岸第 19 排水区	約	37.4 ha			芝川右岸第 19 排水区	約	37.4 ha
		芝川右岸第 20 排水区	約	6.8 ha			芝川右岸第 20 排水区	約	6.8 ha
		芝川右岸第 21 排水区	約	7.0 ha			芝川右岸第 21 排水区	約	7.0 ha
		芝川右岸第 22 排水区	約	10.9 ha			芝川右岸第 22 排水区	約	10.9 ha
		芝川左岸第 1 排水区	約	38.0 ha			芝川左岸第 1 排水区	約	38.0 ha
		芝川左岸第 2 排水区	約	11.9 ha			芝川左岸第 2 排水区	約	11.9 ha
		芝川左岸第 3 排水区	約	23.5 ha			芝川左岸第 3 排水区	約	23.5 ha
		芝川左岸第 4 排水区	約	15.0 ha			芝川左岸第 4 排水区	約	15.0 ha
		芝川左岸第 5 排水区	約	19.9 ha			芝川左岸第 5 排水区	約	19.9 ha
		芝川左岸第 6 排水区	約	8.8 ha			芝川左岸第 6 排水区	約	8.8 ha
		芝川左岸第 7 排水区	約	17.8 ha			芝川左岸第 7 排水区	約	17.8 ha
		芝川左岸第 8 排水区	約	4.7 ha			芝川左岸第 8 排水区	約	4.7 ha
		芝川左岸第 9 排水区	約	12.3 ha			芝川左岸第 9 排水区	約	12.3 ha
		芝川左岸第 10 排水区	約	6.3 ha			芝川左岸第 10 排水区	約	6.3 ha
		芝川左岸第 11 排水区	約	2.8 ha			芝川左岸第 11 排水区	約	2.8 ha
		芝川左岸第 12 排水区	約	25.5 ha			芝川左岸第 12 排水区	約	25.5 ha
		芝川左岸第 18 排水区	約	17.6 ha			芝川左岸第 18 排水区	約	0 ha
		芝川左岸第 19-2 排水区	約	9.6 ha			芝川左岸第 19-2 排水区	約	9.5 ha
		芝川左岸第 26 排水区	約	18.9 ha			芝川左岸第 26 排水区	約	18.9 ha
		原市沼川第 5 排水区	約	20.4 ha			原市沼川第 5 排水区	約	20.4 ha
		原市沼川第 7 排水区	約	37.1 ha			原市沼川第 7 排水区	約	37.1 ha
		原市沼川第 11 排水区	約	74.3 ha			原市沼川第 11 排水区	約	74.3 ha
		綾瀬川第 2 排水区	約	24.9 ha			綾瀬川第 2 排水区	約	24.9 ha
		浅間川第 1 排水区	約	82.2 ha			浅間川第 1 排水区	約	82.2 ha
		浅間川第 3 排水区	約	9.7 ha			浅間川第 3 排水区	約	9.7 ha
		浅間川第 4 排水区	約	15.5 ha			浅間川第 4 排水区	約	15.5 ha
		浅間川第 5 排水区	約	21.3 ha			浅間川第 5 排水区	約	21.3 ha
		浅間川第 6 排水区	約	102.0 ha			浅間川第 6 排水区	約	102.0 ha
		浅間川第 7 排水区	約	33.1 ha			浅間川第 7 排水区	約	33.1 ha
		浅間川第 8 排水区	約	9.0 ha			浅間川第 8 排水区	約	9.0 ha
		浅間川第 9 排水区	約	4.0 ha			浅間川第 9 排水区	約	4.0 ha
		江川第 5 排水区	約	26.9 ha			江川第 5 排水区	約	26.9 ha
		丸山第 1 排水区	約	17.2 ha			丸山第 1 排水区	約	17.2 ha
		丸山第 4 排水区	約	3.6 ha			丸山第 4 排水区	約	3.6 ha



## 総括図(汚水)

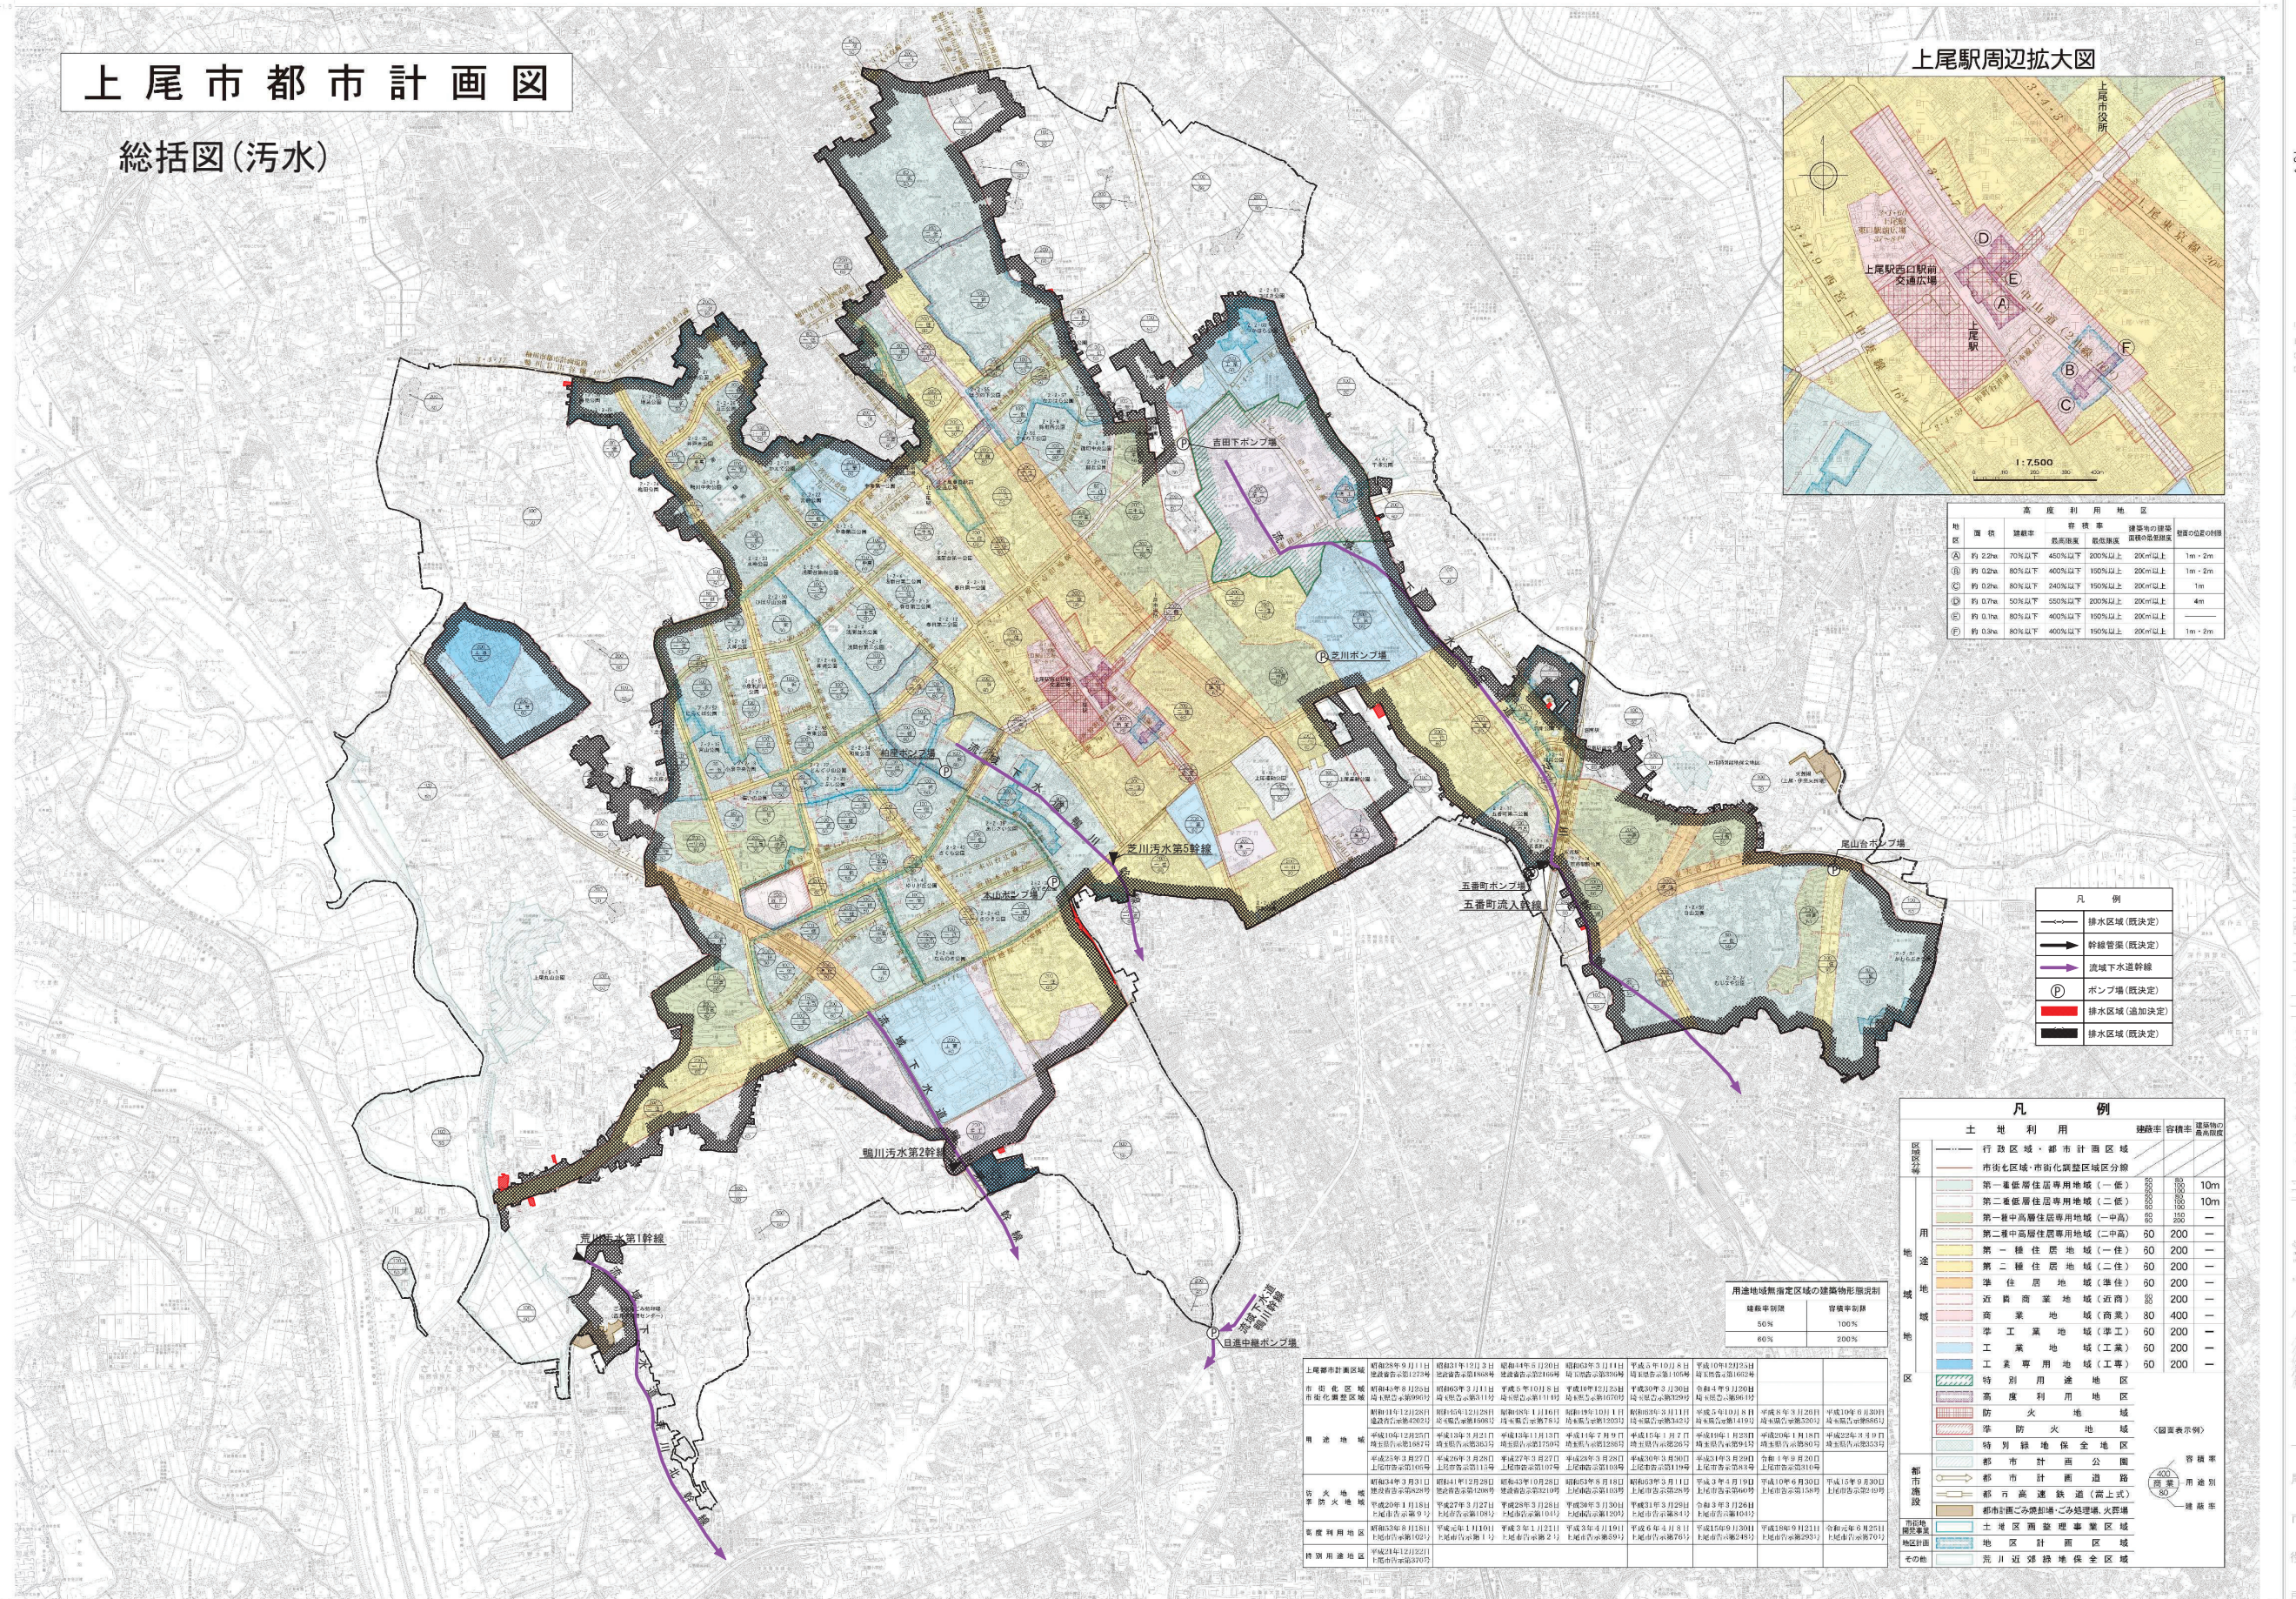

図は単に真北、磁北相互関係を表し、角度の数値は必ずしも一致しない。

	記号	
△	二等	点
▽	三等	点
◇	四等	点



第 一 次	第 二 次	第 三 次

- 5 -



上尾市地形図其3

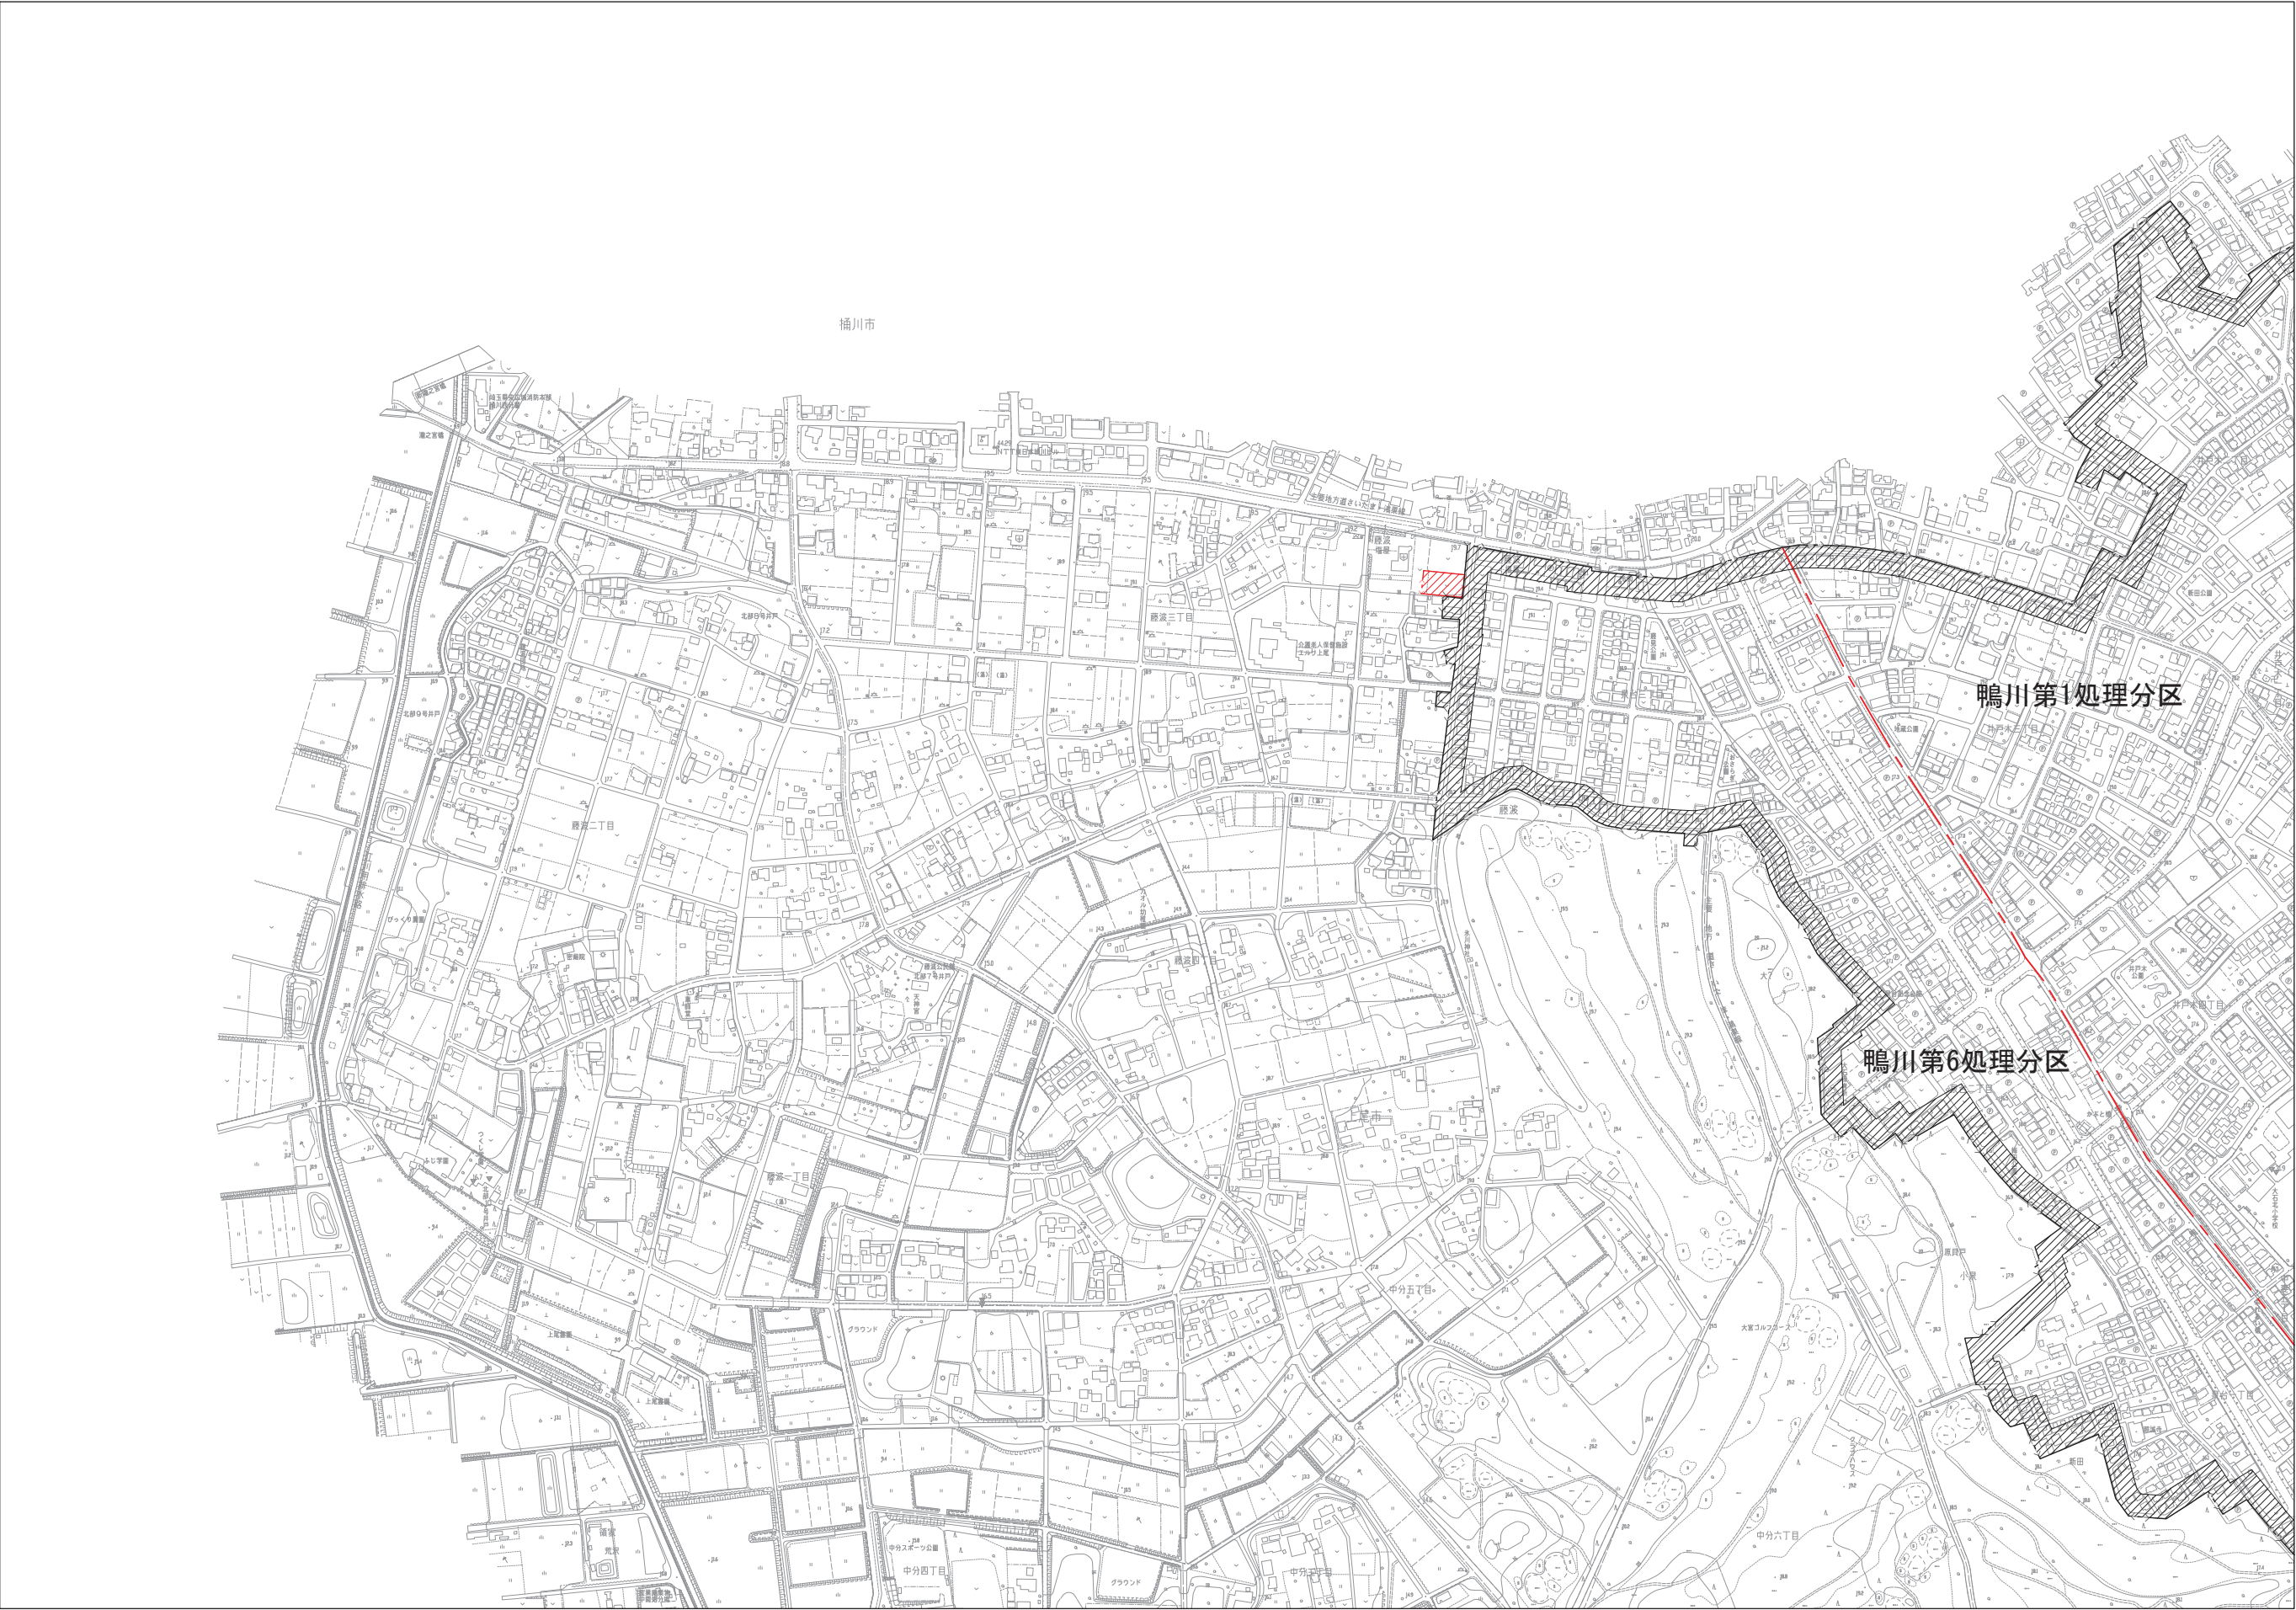


凡 例	
記 号	名 称
	排水区域(決定)
	排水区域(既決定)
	処理分区界
	合流区域界
	幹線管渠(既決定)
	流域下水道幹線
	ポンプ場(既決定)

事業名	上尾都市計画下水道の決定 (上尾市決定)	図面番号	1 / 10
計 画 図 (汚 水)		縮 尺	1/2,500
鴨川第6処理分区		単 位	mm



上尾市地形図其4


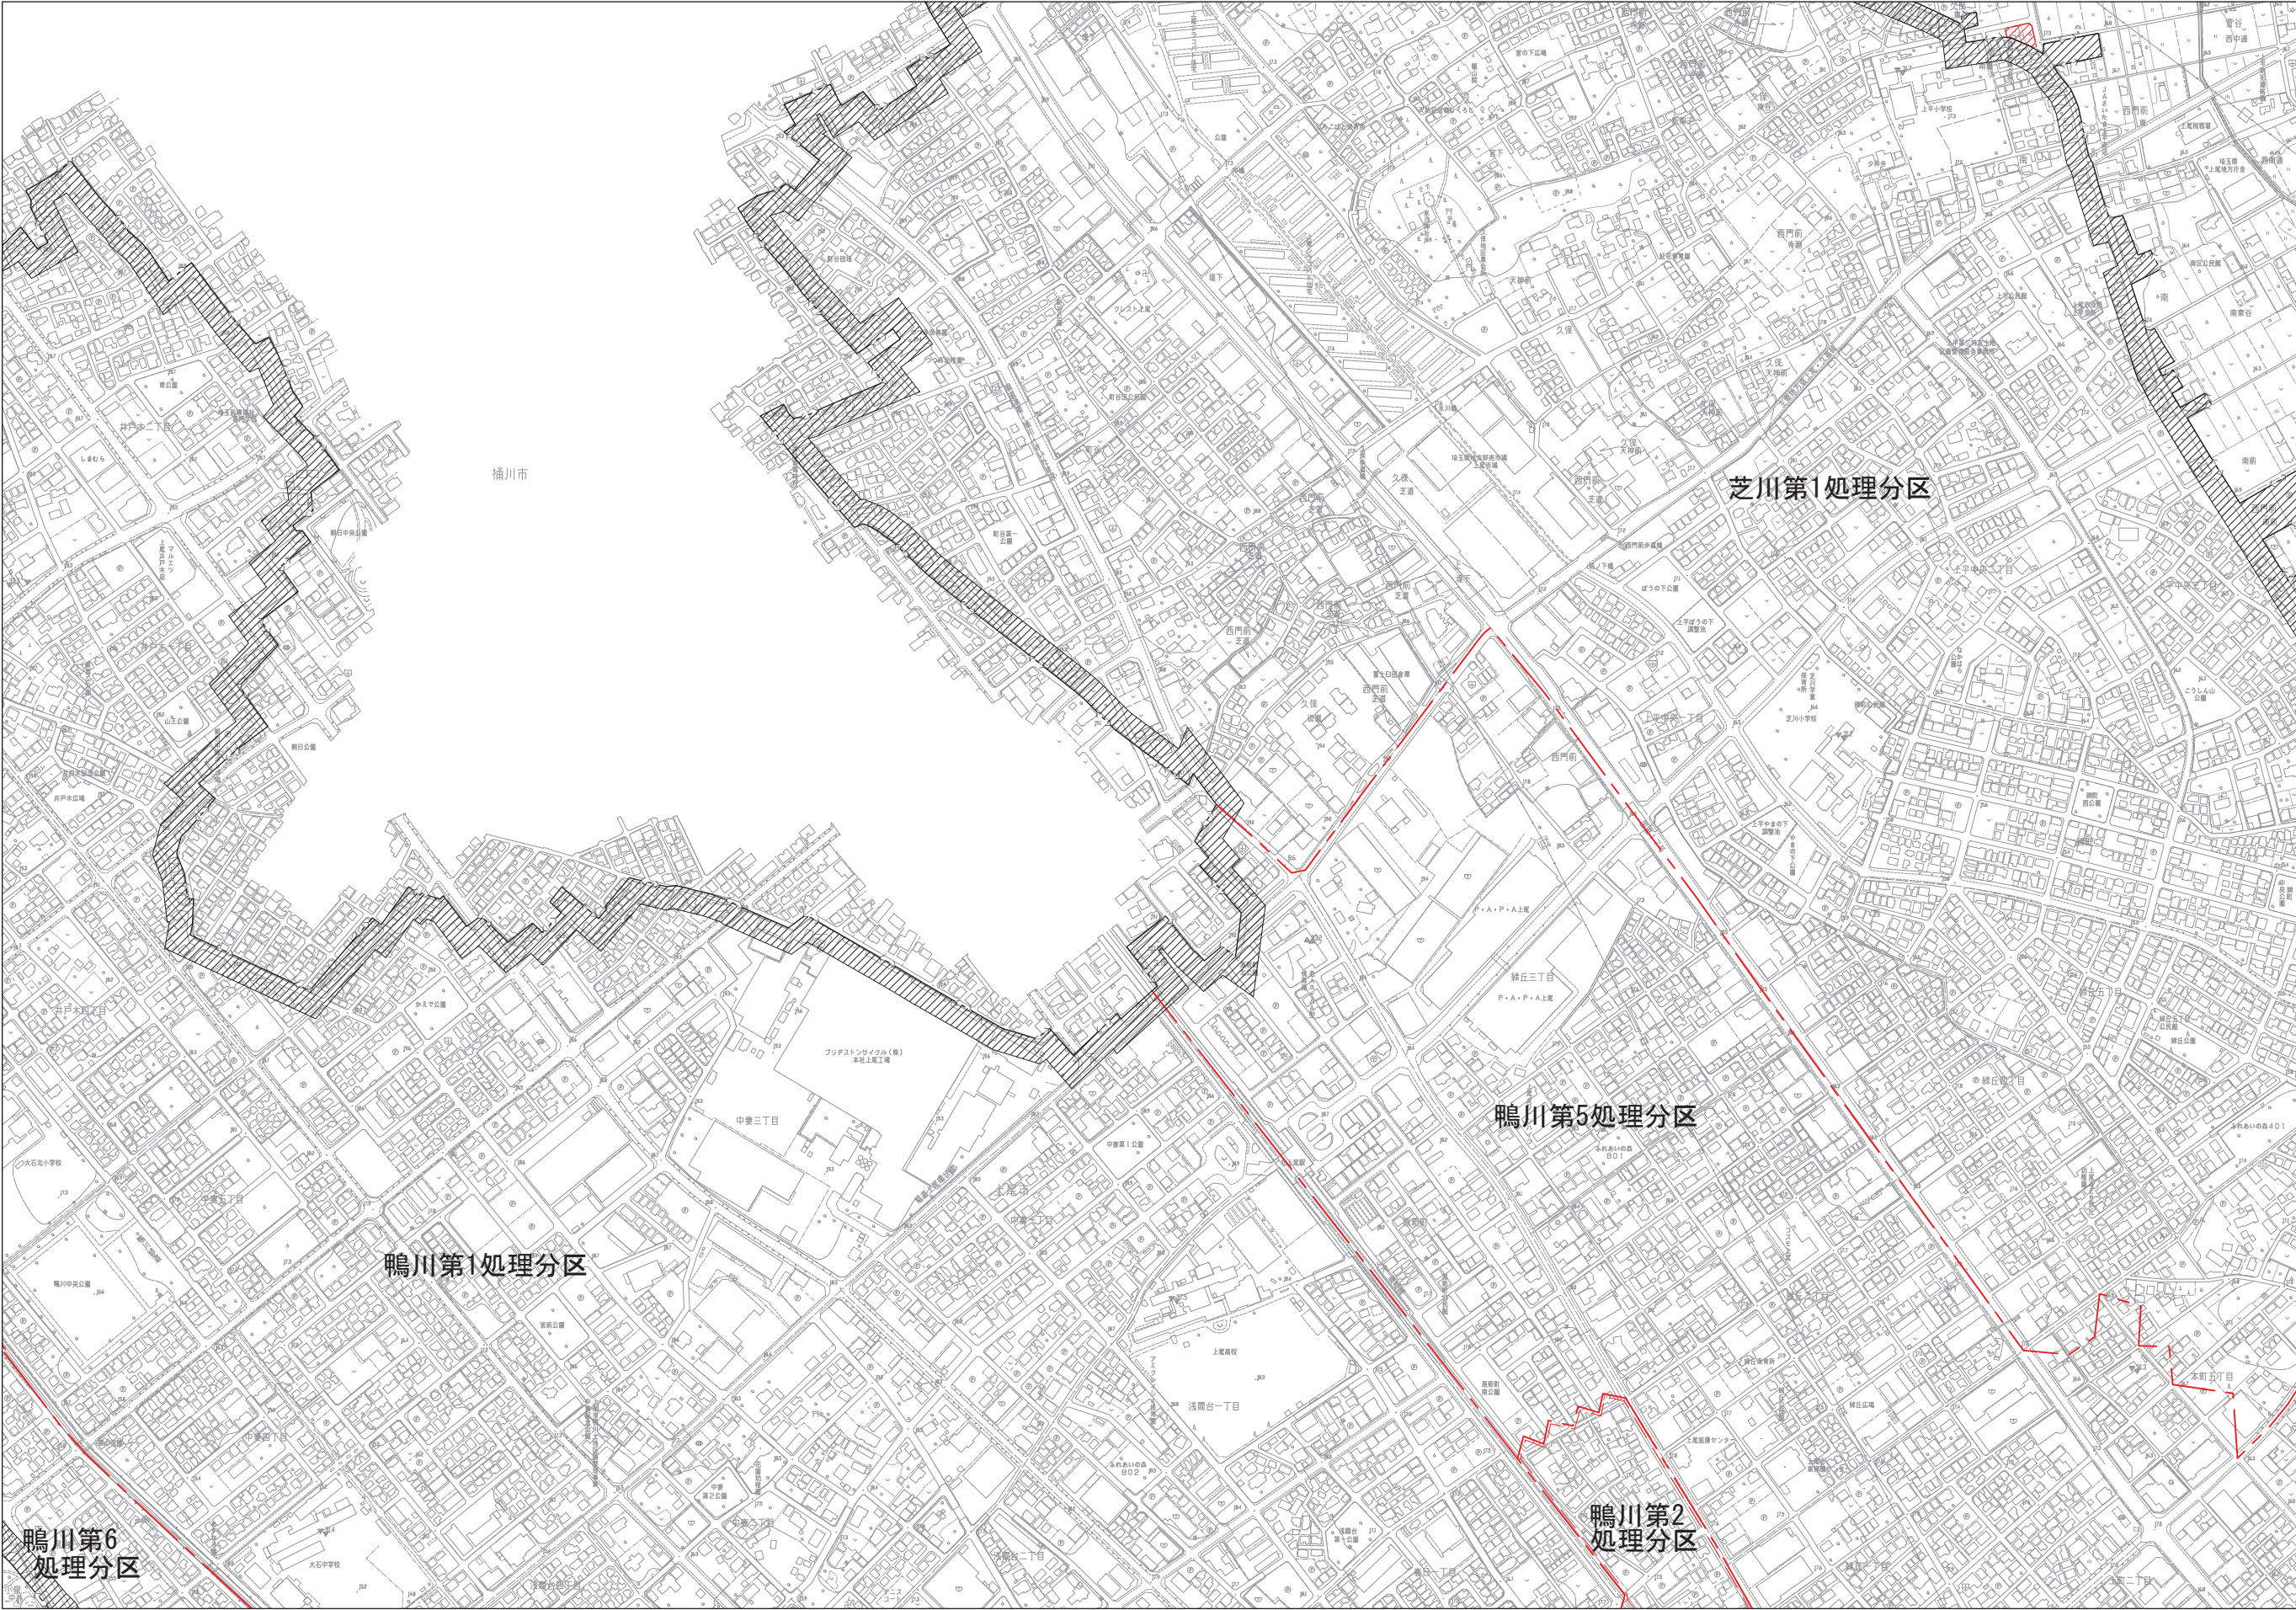


凡 例	
記 号	名 称
	排水区域(決定)
	排水区域(既決定)
	処理分区界
	合流区域界
	幹線管渠(既決定)
	流域下水道幹線
	ポンプ場(既決定)

事業名	上尾都市計画下水道の決定 (上尾市決定)	図面番号	2 / 10
計 画 図	(汚 水)	縮 尺	1/2,500
芝川第1処理分区		単 位	mm
事業主	上尾市	設 計	柳東設計事務所 令和6年3月



上尾市地形図 其 5

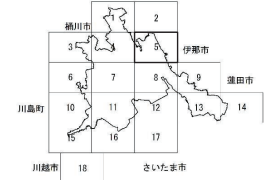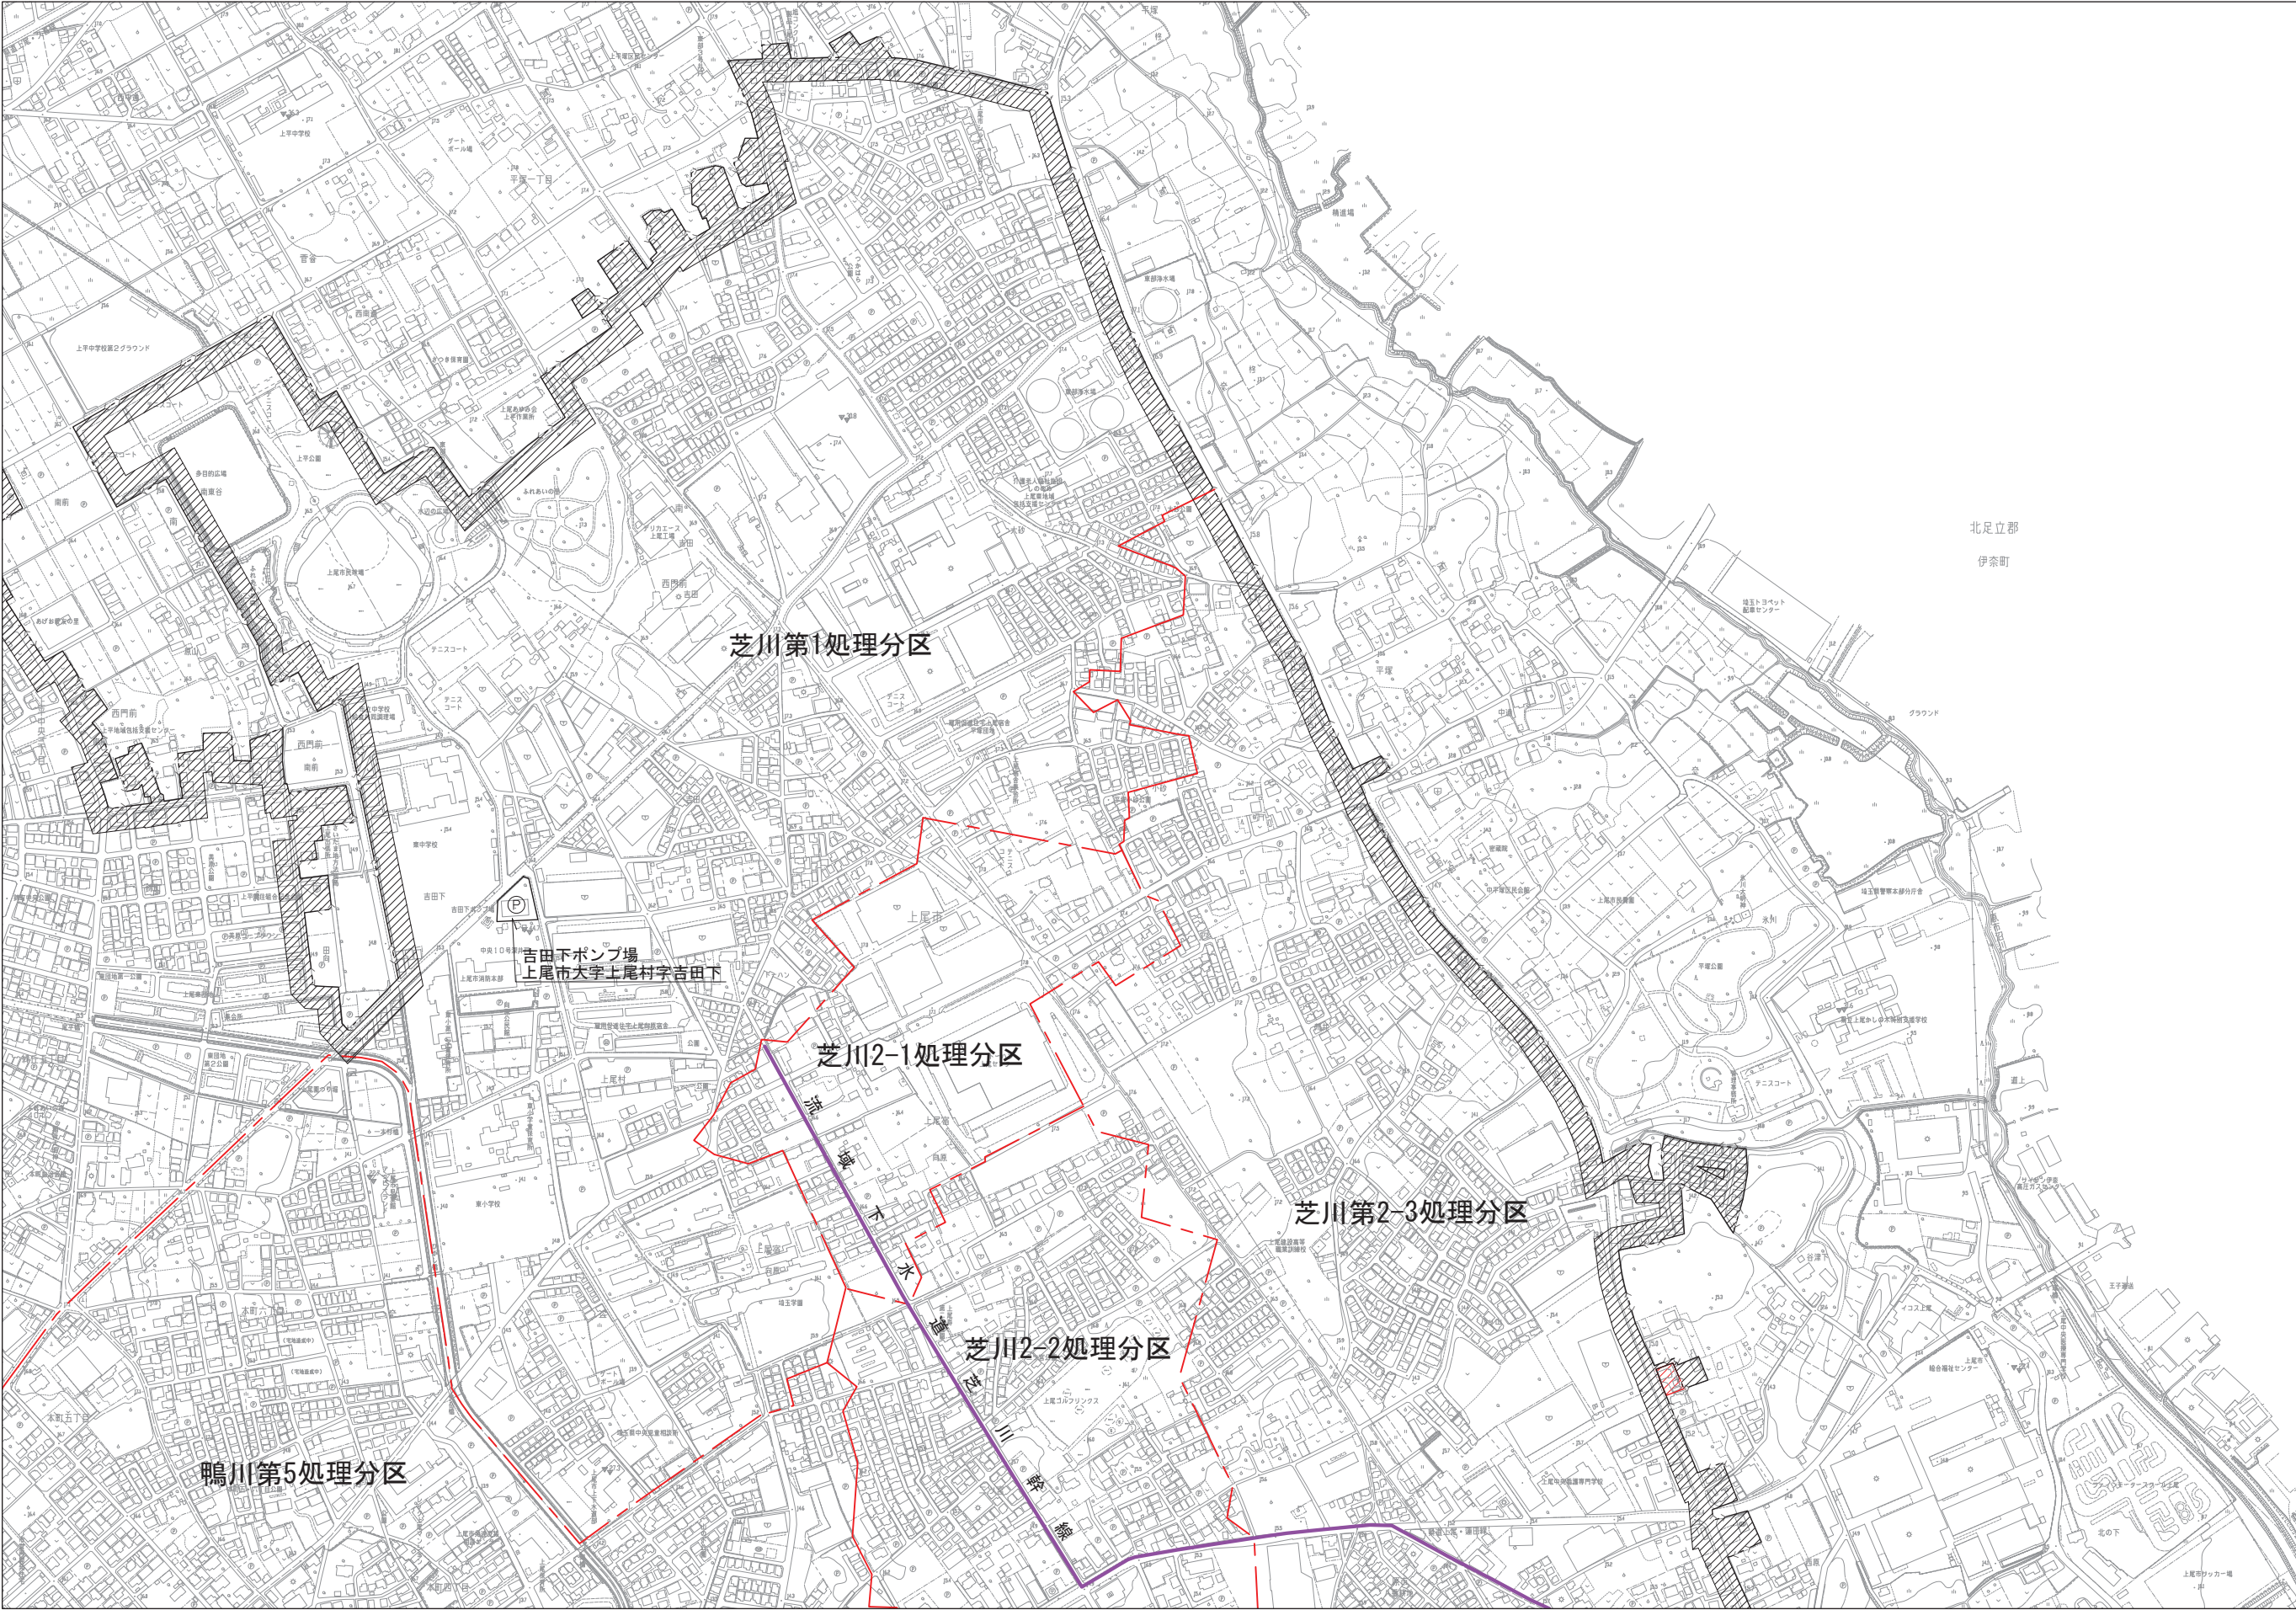









凡 例	
記 号	名 称
	排水区域(決定)
	排水区域(既決定)
	処理区分界
	合流区域界
	幹線管渠(既決定)
	流域下水道幹線
	ポンプ場(既決定)

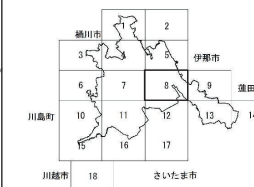事業名	上尾都市計画下水道の決定 (上尾市決定)	図面番号	3 / 10
計 画 図	(汚 水)	縮 尺	1/2,500
芝川第2-3処理分区		単 位	mm
事業主	上尾市	設 計	株式会社設計事務所 令和6年3月



上尾市地形図其 8




凡 例	
記 号	名 称
	排水区域(決定)
	排水区域(既決定)
	処理分区域界
	合流区域界
	幹線管渠(既決定)
	流域下水道幹線
	ポンプ場(既決定)

事業名	上尾都市計画下水道の決定 (上尾市決定)		図面
計 画 図 (汚 水)  芝川第3-1処理分区			4
			縮
			1/2.
			単
事業主	上尾市	設計	㈱東京設計事務所 令和6年3月



上尾市地形図其9

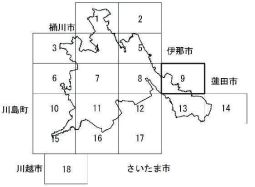


凡 例	
記 号	名 称
	排水区域(決定)
	排水区域(既決定)
	地理分区分界
	合流区域界
	幹線管渠(既決定)
	流域下水道幹線
	ポンプ場(既決定)

事業名	上尾都市計画下水道の決定 (上尾市決定)	図面番号	5 / 10
計 画 図 (汚 水)		縮 尺	1/2,500
芝川第3-1処理分区		単 位	mm
事業主	上尾市	設 計	南東京設計事務所 令和6年3月



上尾市地形図其11

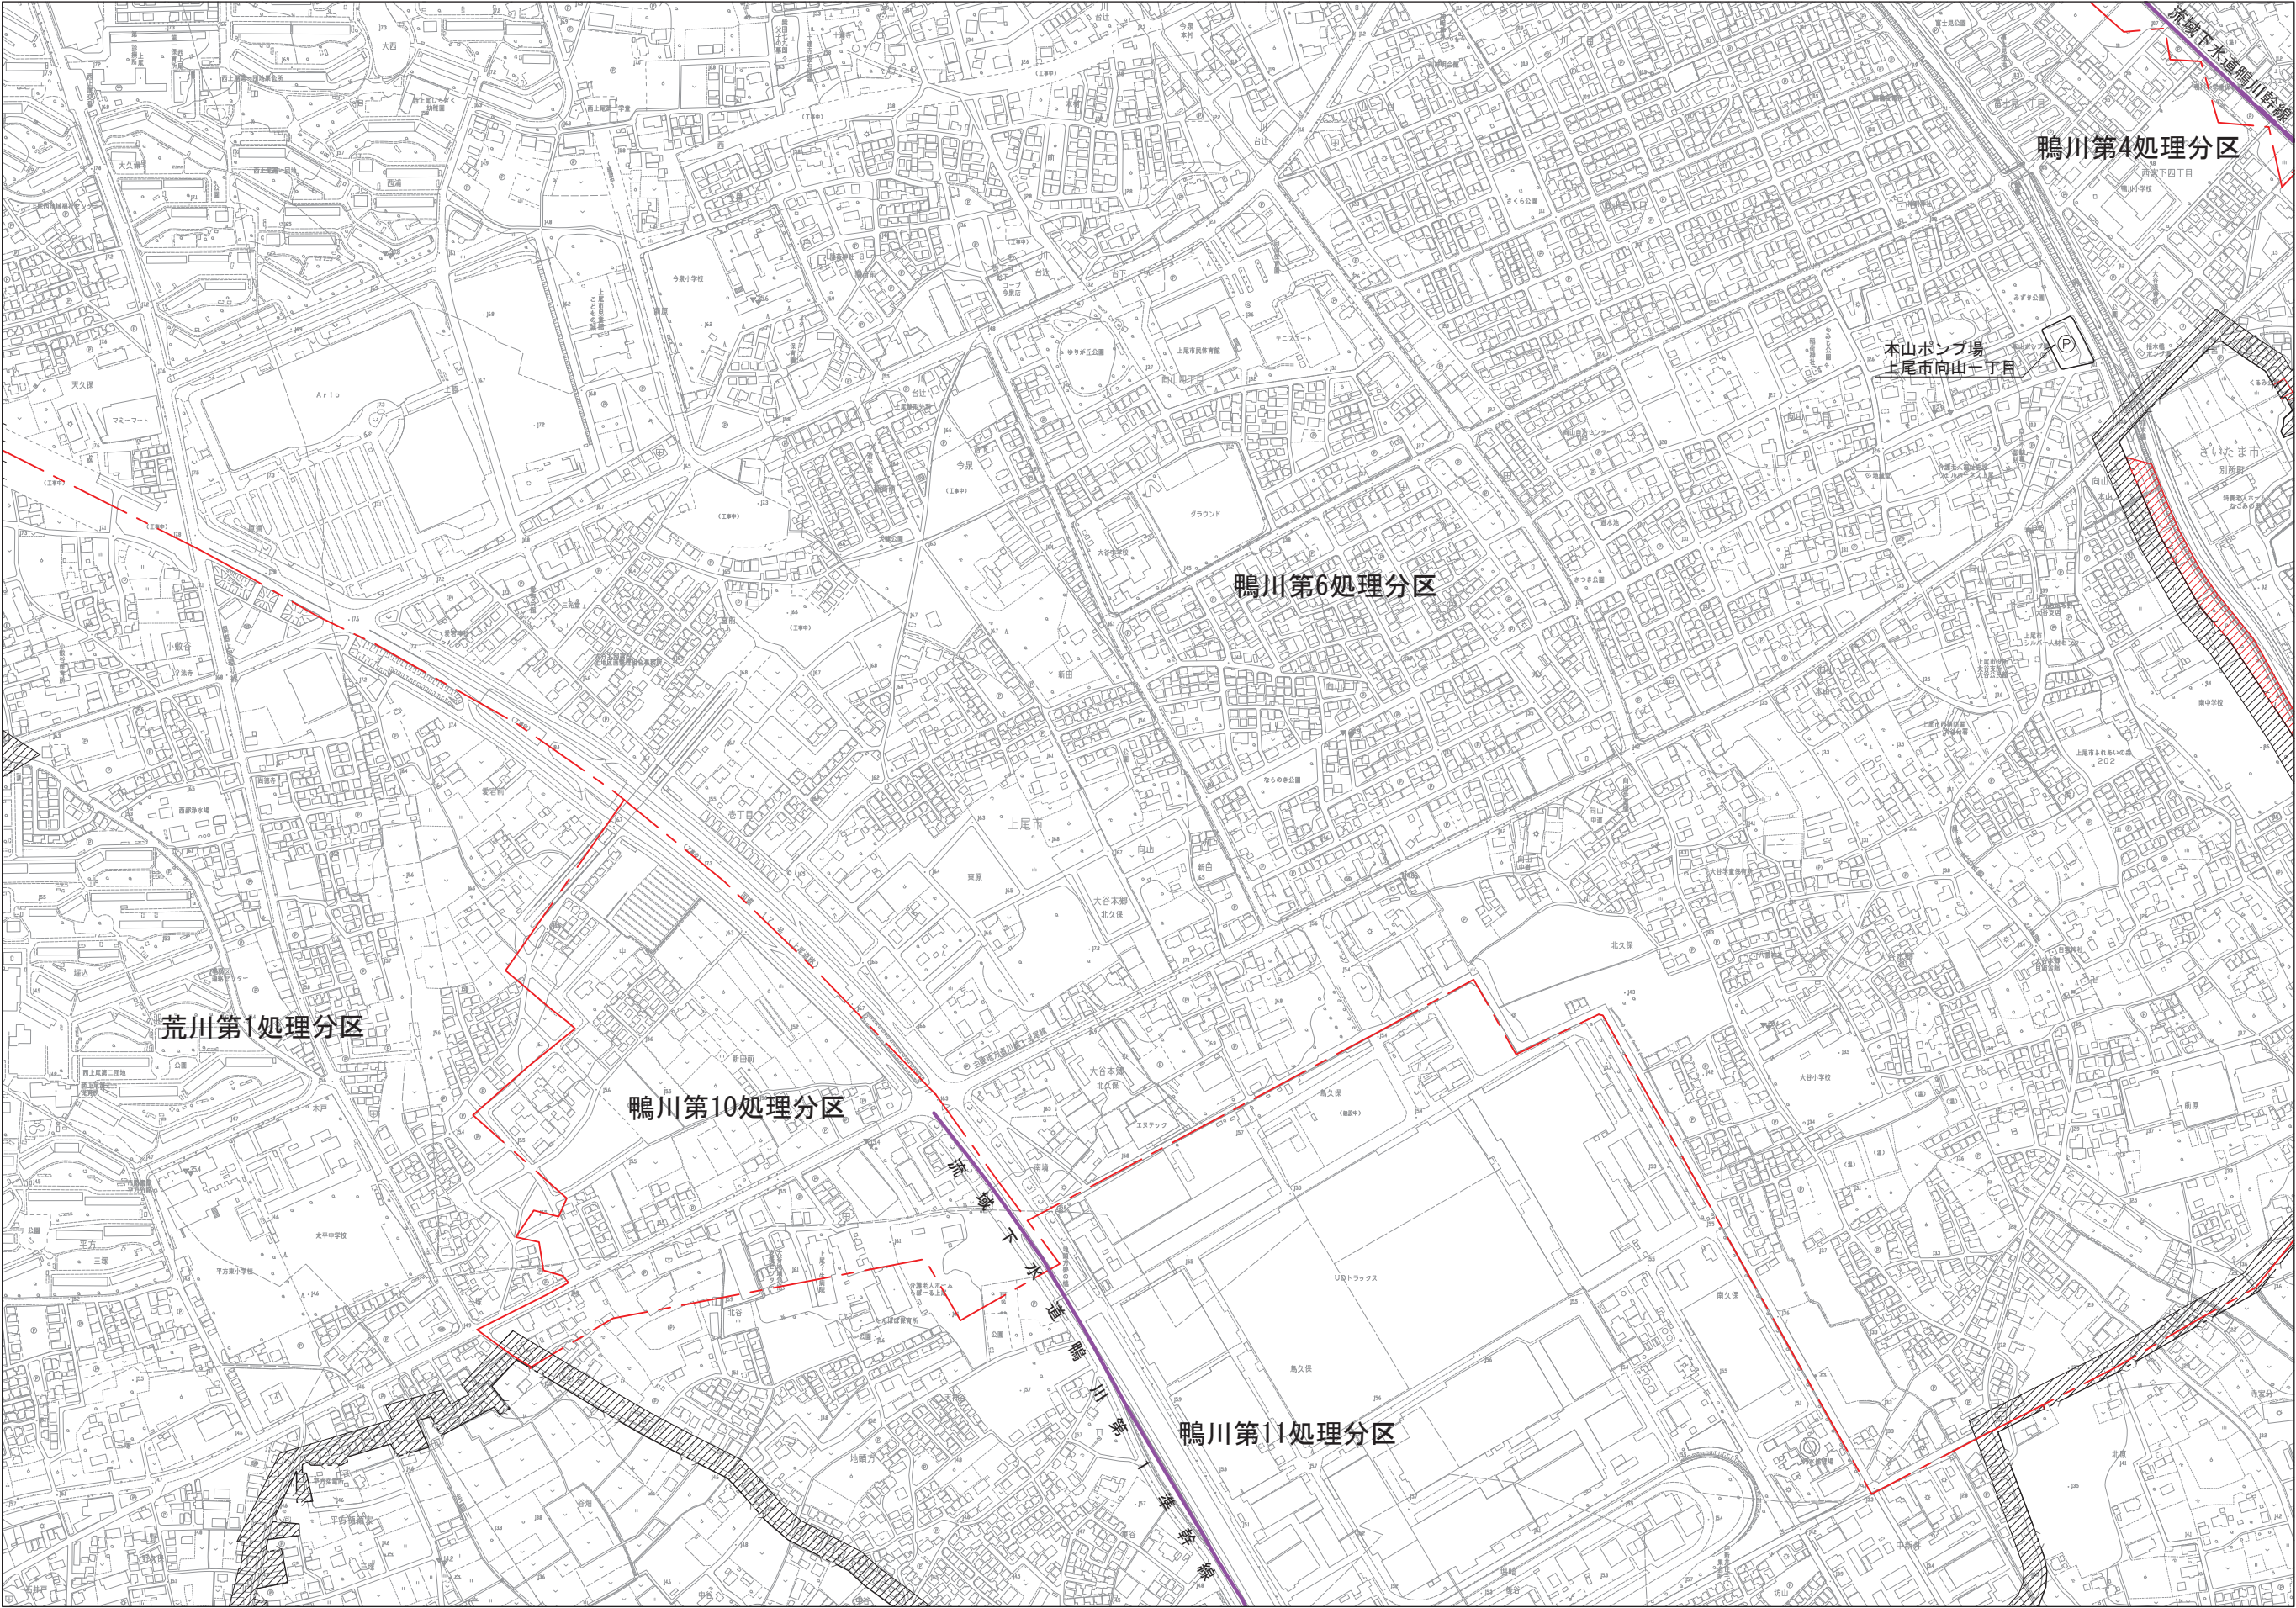

凡 例	
記 号	名 称
	排水区域(決定)
	排水区域(既決定)
	処理区分界
	合流区域界
	幹線管渠(既決定)
	流域下水道幹線
	ポンプ場(既決定)

事業名	上尾都市計画下水道の決定 (上尾市決定)	図面番号	6 / 10
計 画 図	排水	縮 尺	1/2,500
鴨川第6処理分区		単 位	mm
事業主	上尾市	設 計	株式会社設計事務所 令和6年3月



上尾市地形図其12




凡 例	
	排水区域(決定)
	排水区域(既決定)
	処理分区界
	合流区域界
	幹線管渠(既決定)
	流域下水道幹線
	ポンプ場(既決定)

事業名	上尾都市計画下水道の決定 (上尾市決定)	図面番号
		7 / 10
計 画 図 (汚 水)	鴨川第6処理分区	縮 尺
		1/2,500
事業主	上尾市	単 位
		mm
設計	上尾市	南東京設計事務所 令和6年3月



# 上尾市地形図 其 13


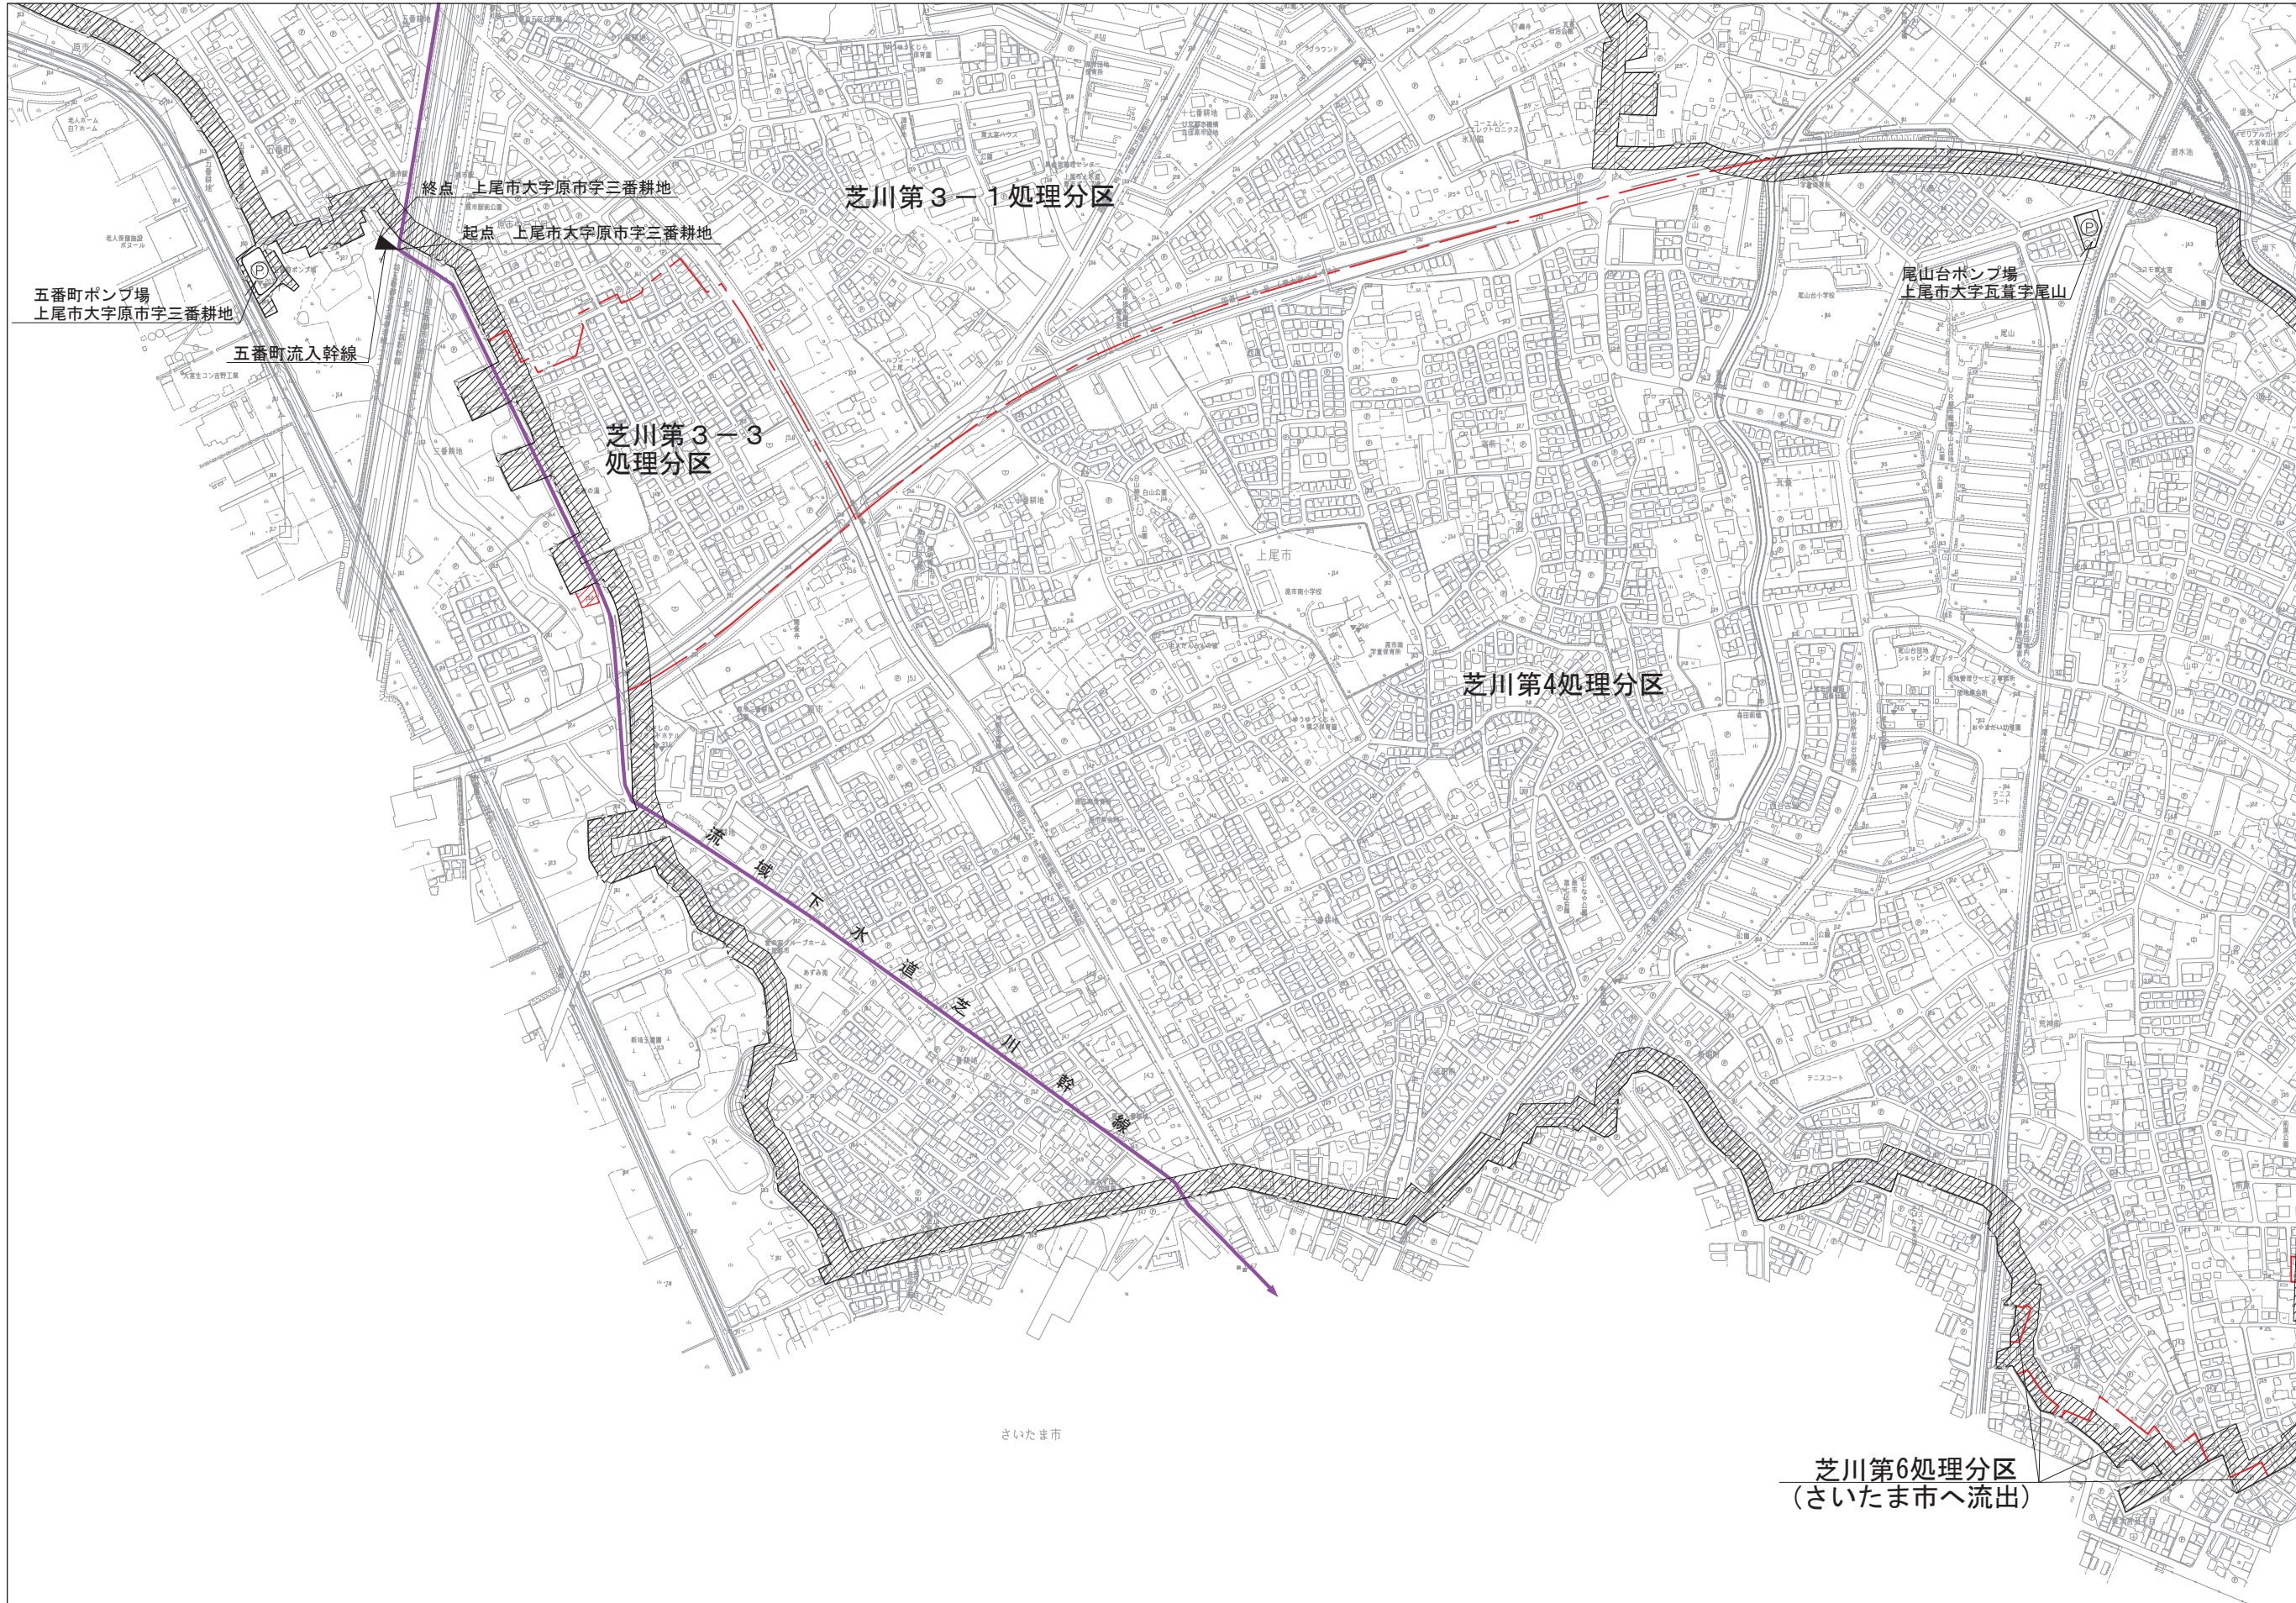


凡 例	
記 号	名 称
	排水区域 (決定)
	排水区域 (既決定)
	地理分区界
	合流区域界
	幹線管渠 (既決定)
	流域下水幹線
	ポンプ場 (既決定)

事業名	上尾都市計画下水道の決定 (上尾市決定)	図面番号	8 / 10
計 画 図 (汚 水)		縮 尺	1/2,500
荒川第3-3処理分区		単 位	mm
事業主	上尾市	設 計	株式会社設計事務所 令和6年3月



上尾市地形図其15

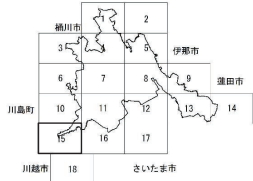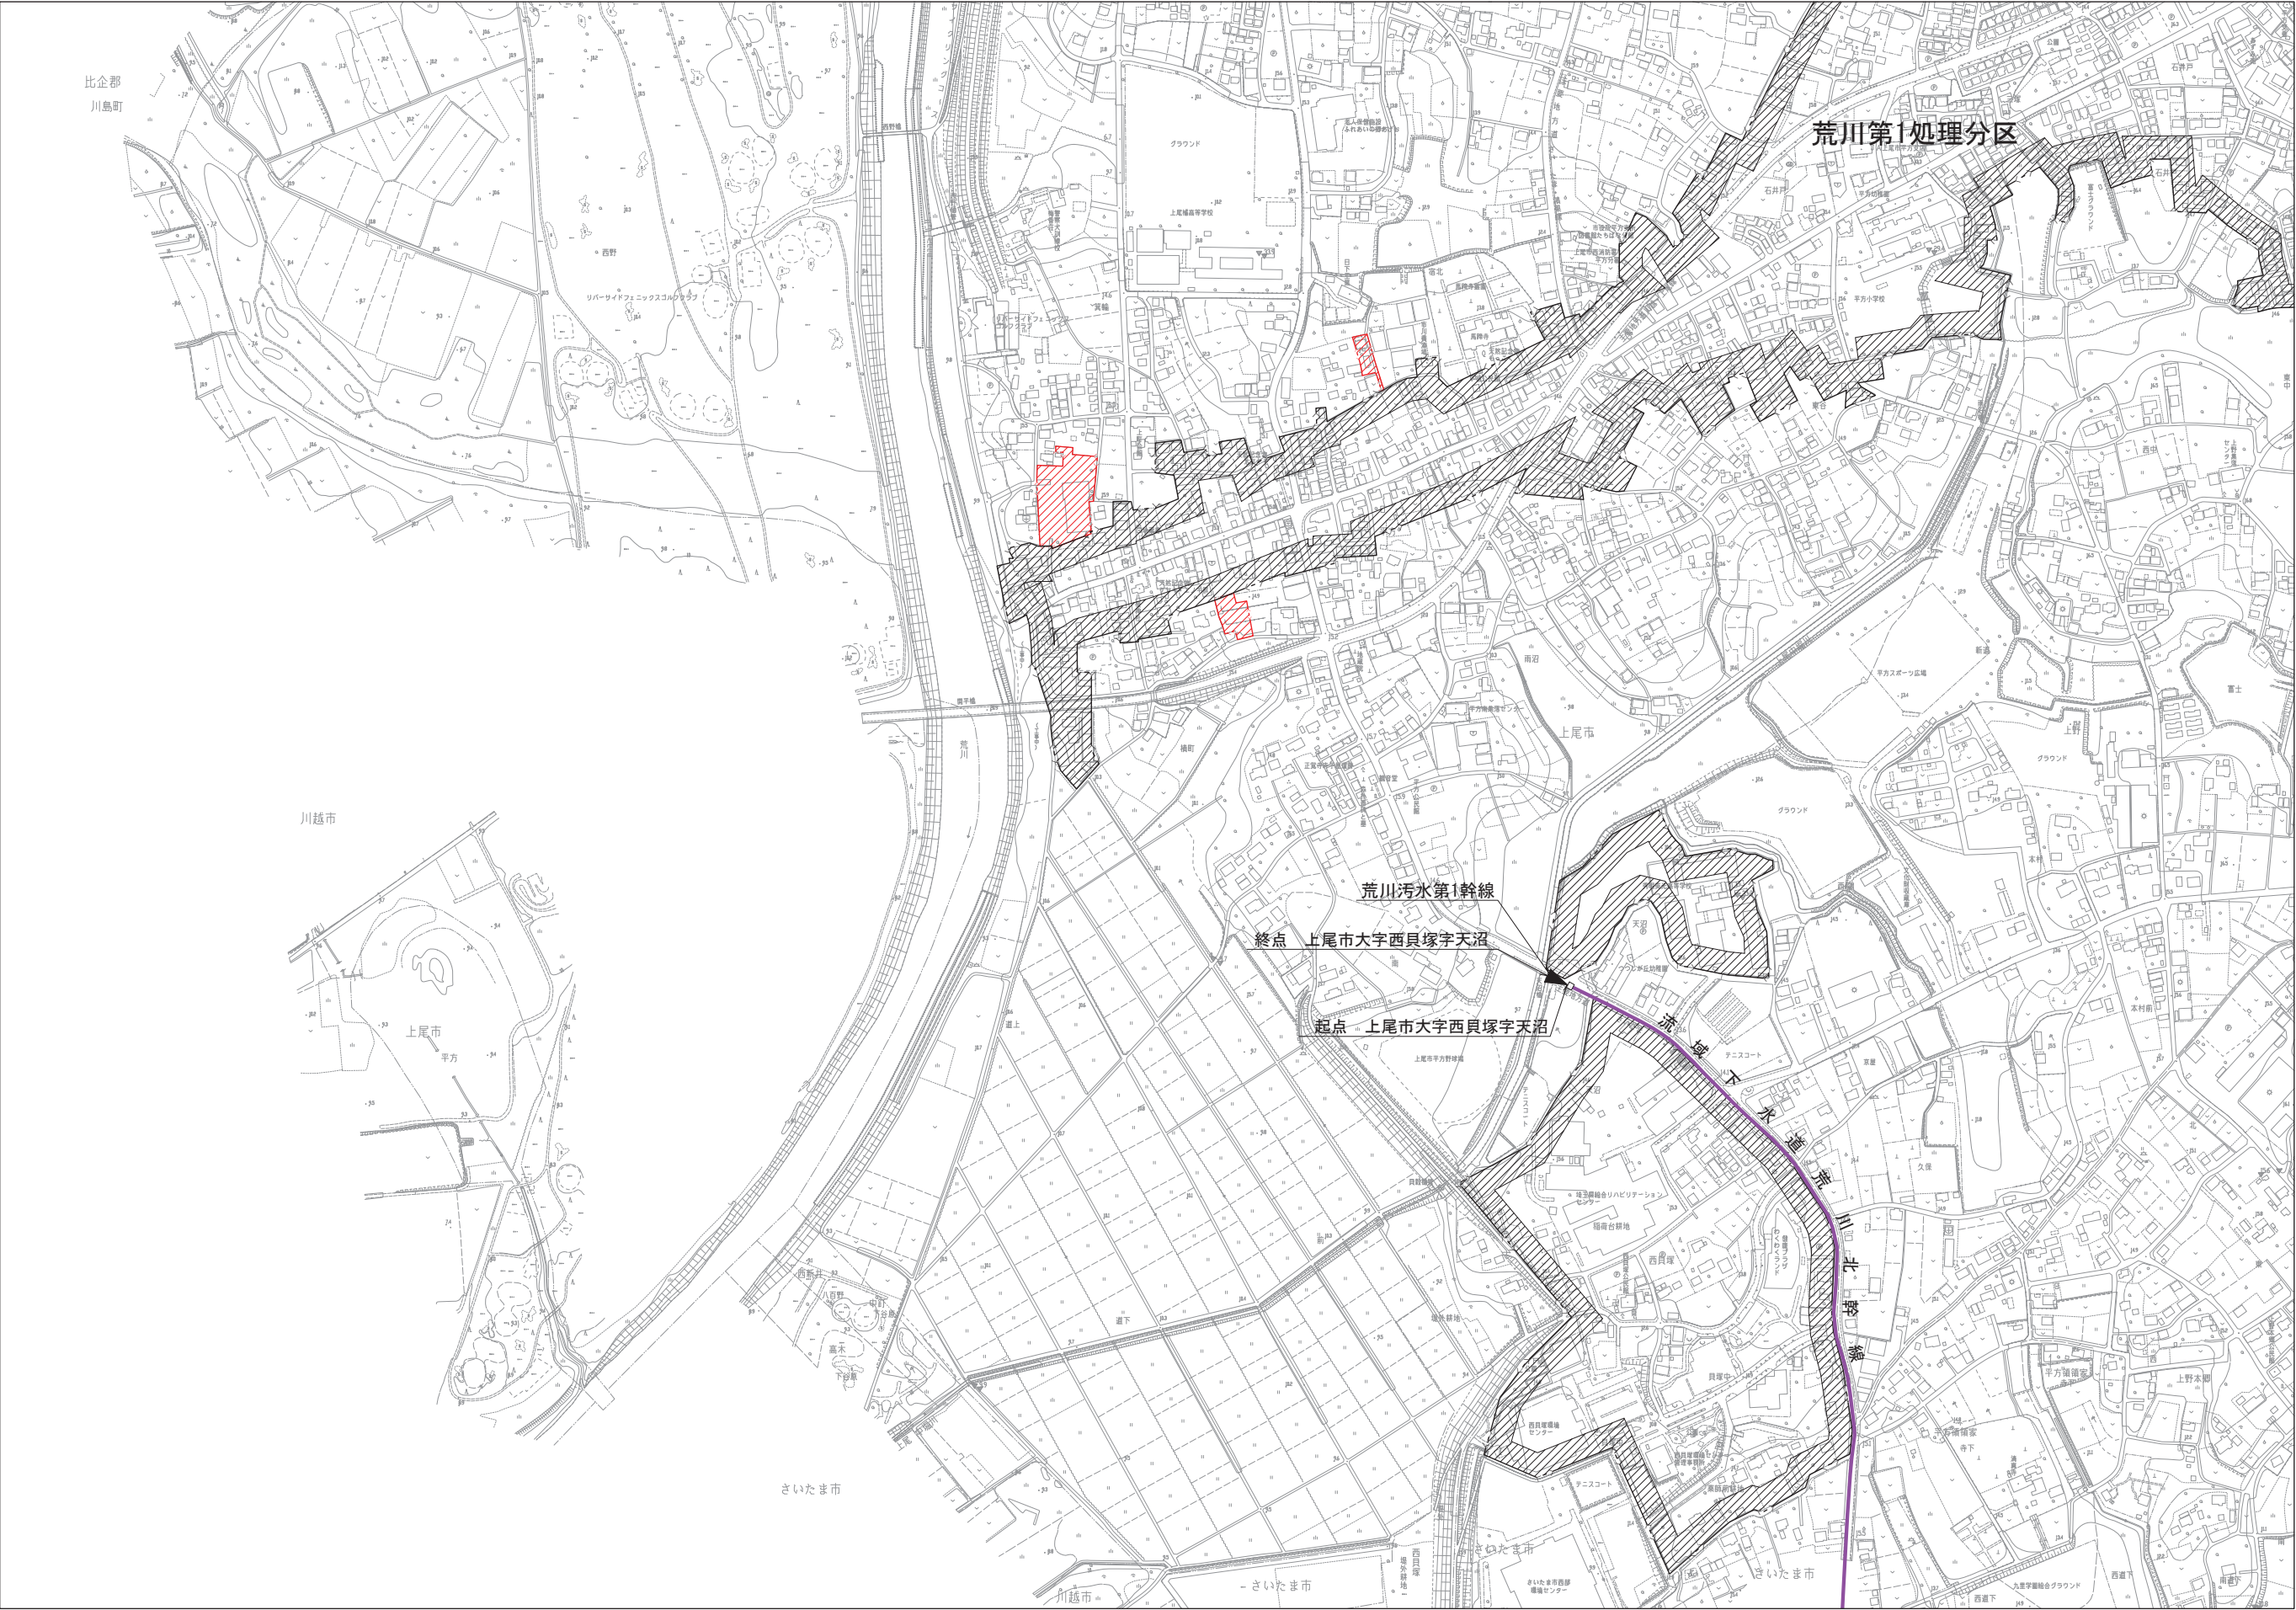


凡 例	
記 号	名 称
	排水区域(決定)
	排水区域(既決定)
	地理分区界
	合流区域界
	幹線管渠(既決定)
	流域下水幹線
	ポンプ場(既決定)

事業名	上尾都市計画下水道の決定 (上尾市決定)	図面番号	9 / 10
計 画 図 (汚 水)		縮 尺	1/2,500
荒川第1処理分区		単 位	mm
事業主	上尾市	設 計	株式会社設計事務所 令和6年3月



上尾市地形図其16

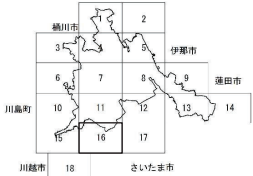


凡 例	
	排水区域(決定)
	排水区域(既決定)
	処理分区界
	合流区域界
	幹線管渠(既決定)
	流域下水幹線
	ポンプ場(既決定)

事業名	上尾都市計画下水道の決定 (上尾市決定)	図面番号	10 / 10
計 画 図 (汚 水)		縮 尺	1/2,500
鴨川第11処理分区		単 位	mm
事業主	上尾市	設 計	株式会社設計事務所 令和6年3月




# 上尾市都市計画図

## 総括図(雨水)

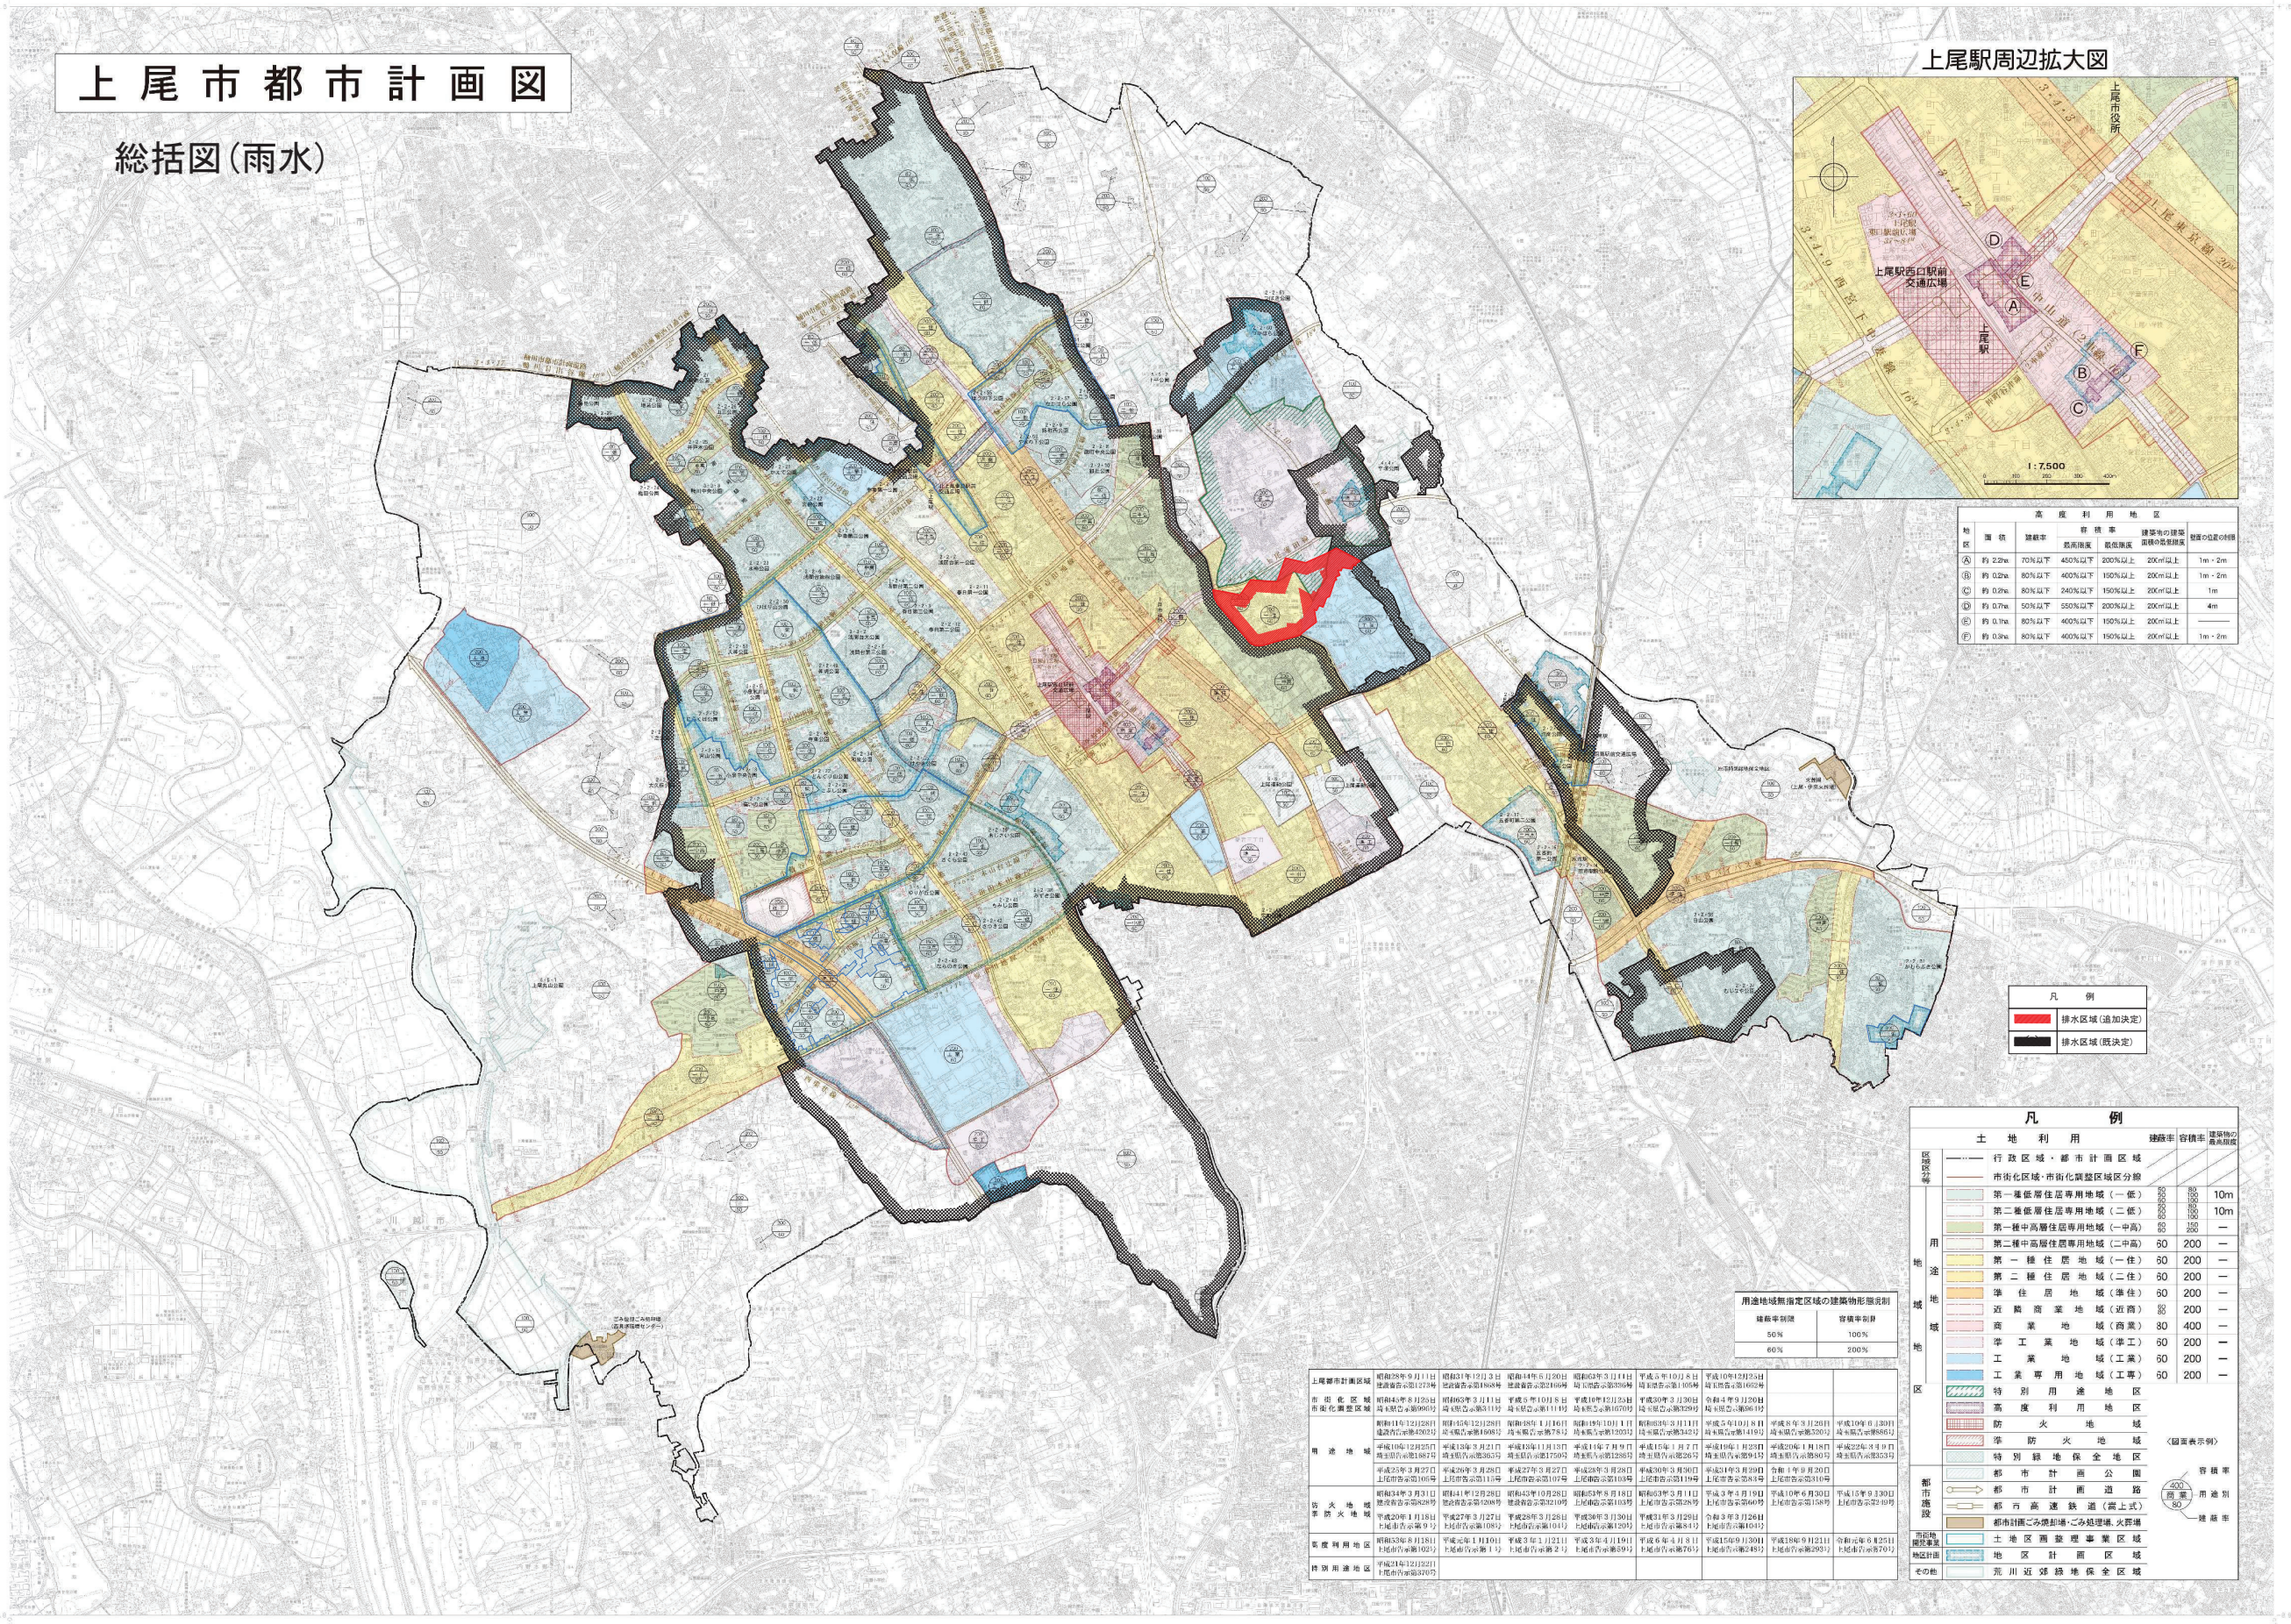

上尾駅周辺拡大図

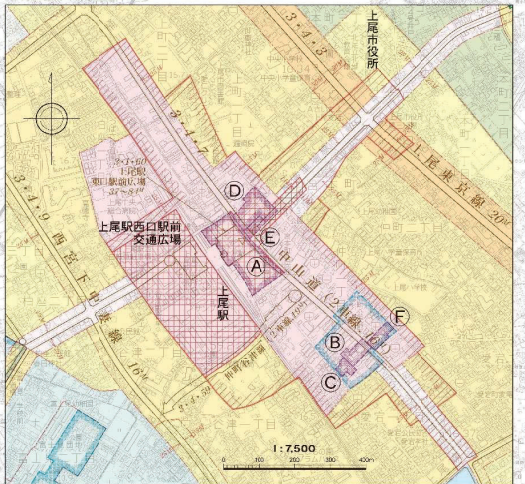


凡 例	
排水区域(追加決定)	
排水区域(既決定)	

凡 例			
土地利用	建築率	容積率	建築物の高さ
行政区域・都市計画区域			
市街化区域・市街化調整区域			
特別用途地区			
高度利用地区			
防火地域			
準防火地域			
特別緑地保全地区			
都市計画公園			
都市計画道路			
都市高速道路(高架式)			
都市計画道路(地下式)			
土地区画整理事業区域			
地区計画区域			
その他			


1. 図面縮尺は、原則として、1:15,000、図面の土地利用区分は、都市計画図に準拠する。  
上尾市役所







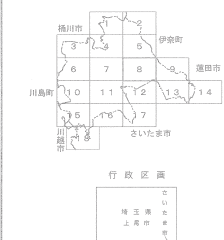



記号		
	△37.2	三角
	△25.62	五等
	△42.3	五等
	▽35.6	五等
	△25.73	五等
	-12.3	五等
	・15.8	五等

[illegible][illegible]




凡 例	
	排水区域(決)
	排水区域(既)

事業名	上尾都市計画下水道の変更 (上尾市決定)		
計画図 (雨水)	芝川左岸第18排水区 芝川左岸第19-2排水区		
事業主	上尾市	設	備